

▲ 出入口
 ↑ 車止め (ピラー) 門形車止め
 差込式カギ付 1箇所
 5箇所 差込式カギ付
 固定式 2箇所 $\phi 60.5$ W=700
 $\phi 60.5$ H=850 H=650 茶色
 茶色 (1.5m間隔)

車止め (ピラー)
 差込式カギ付
 3箇所
 固定式 5箇所
 $\phi 60.5$ H=850
 茶色 (1.5m間隔)

史跡大御堂廃寺跡 境界線 ↓

ベンチ
 再生材 背もたれなし
 4箇所

門形車止め
 2箇所
 差込式カギ付
 $\phi 60.5$ W=700
 H=650 茶色

既存盛土撤去

集水樹 2箇所

車止め
 稲田擬石
 $\phi 200$
 H=450
 4箇所

集水樹 1箇所

出入口

既設水路

アスファルト
 舗装
 A=18m²

暗渠排水管
 L=124m
 フィルター材
 9.9m³
 吸出し防止材
 161.2m²

張芝A=15,816m²

地被類植付
 110鉢

車止め
 稲田擬石
 $\phi 200$
 H=450
 4箇所

地先境界ブロック
 $\square 120$ L=5.6m


既存盛土撤

アスファルト
 舗装
 A=3,004m²
 区画線 幅15cm
 L=644m
 (駐車場)

誘導ブロック
 65枚
 車線分離標
 固定式 貼付式
 $\Phi 80$ H650 4本
 グレーチング細目交換
 2枚
 グレーチングボルトキャップ
 8箇所

障がい者案内看板
 (ハートフル駐車場)
 4箇所
 身障者マーク
 4箇所

変更後

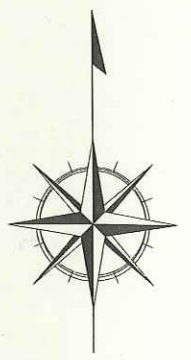

0 10m 20m 30m 40m 50m

土手切り下げ (H=1.0m→0.8m)

土手の高さを低くし、北側の勾配を緩くする。

植栽 (低木) 移植品

本工事費

内訳書

考	費目・工種・施工名称など	数	量	単 位	単 価	金 額	備 考
	ピラー H850 φ60.5 差込式 カギ付	8		箇所			単第2-0011 表
	道路付属物設置工 車線分離標設置 固定式 貼付式 φ80 高さ650mm	4		木			単第2-0012 表
緑石工							
緑石工							
	地先境界ブロック □1200mm×600mm リサイクル製品	5.6		m			
	歩車道境界ブロック リサイクル製品	0		m			
	地先境界ブロック据付 (再利用) 幅150×高150×長600	0		m			
舗装工							
舗装工							

17-*****-070607-12

倉吉市

本工事費

内訳書

考	費目・工種・施工名称など	数	量	単 位	単 価	金 額	備 考
	上層路盤工 (車道) クラッシュラン C-30 全仕上厚10cm (1層仕上)	3,035		m ²			
	表層工 再生 密粒度 (13) 車道 1層当り仕上厚4cm	3,022		m ²			
	自然土舗装	0		m ²			
区画線工							
区画線工							
	区画線設置工 溶融式 (手動) 実線・ゼブラ 15cm	644		m			
	身障者マーク	4		箇所			
	材工 区画線消去工 削り取り式	100		m			
構造物撤去工							

17-*****-070607-12

倉吉市

区画線


S=1:500

5m×2列×11本+11m=121m

5m×2列×11本+11m=121m

5m×2列×11本+11m=121m

5m×2列×3本+7.5m=37.5m

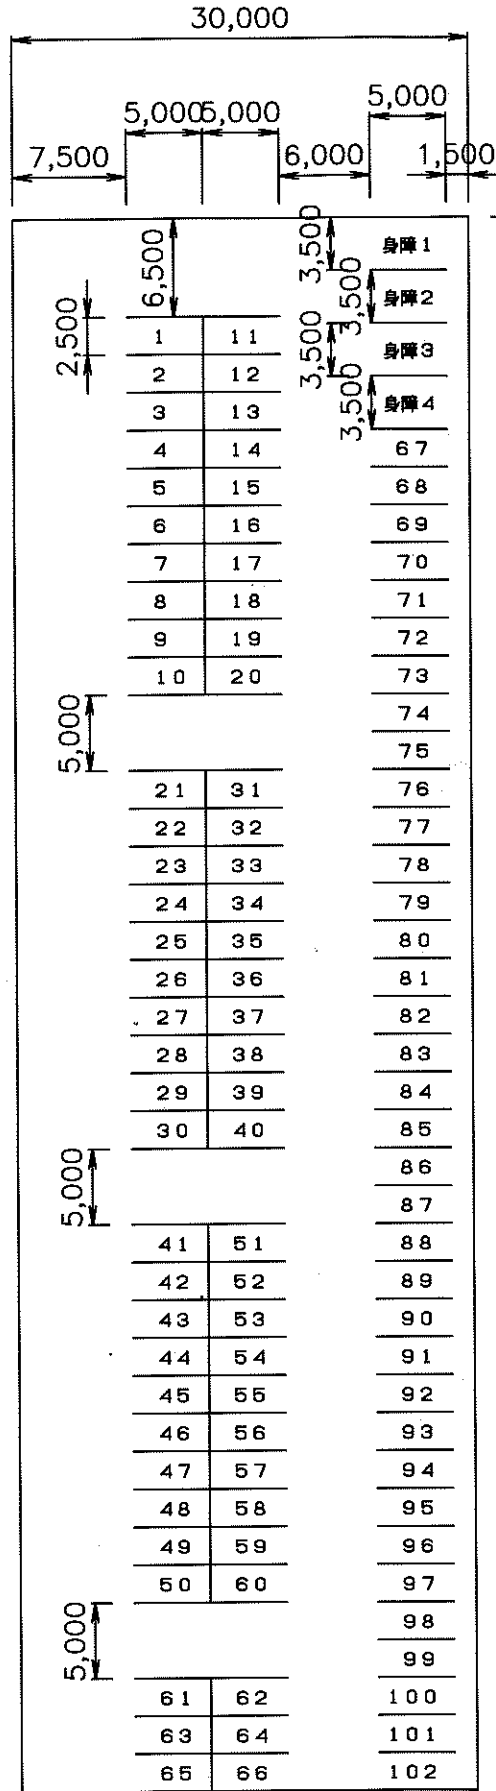

身障者マーク 4箇所 (換算 . . . m)
 身障者マーク 4箇所 (溶融貼り付け)
 駐車施設の標識 4箇所

5m×1列×40本=200m

121m+121m+121m
 +37.5m+200=600.5



アスファルト撤去

S=1:500

表示看板設置工

ハートフル駐車場

S=1:100

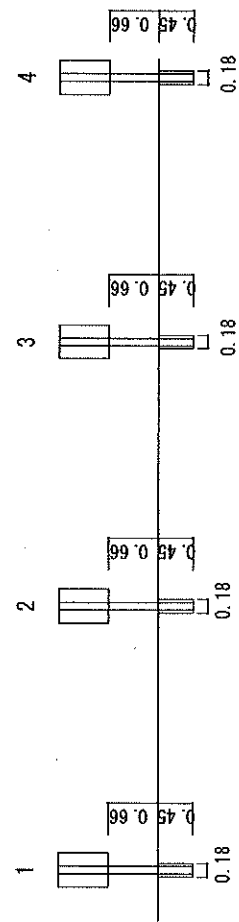
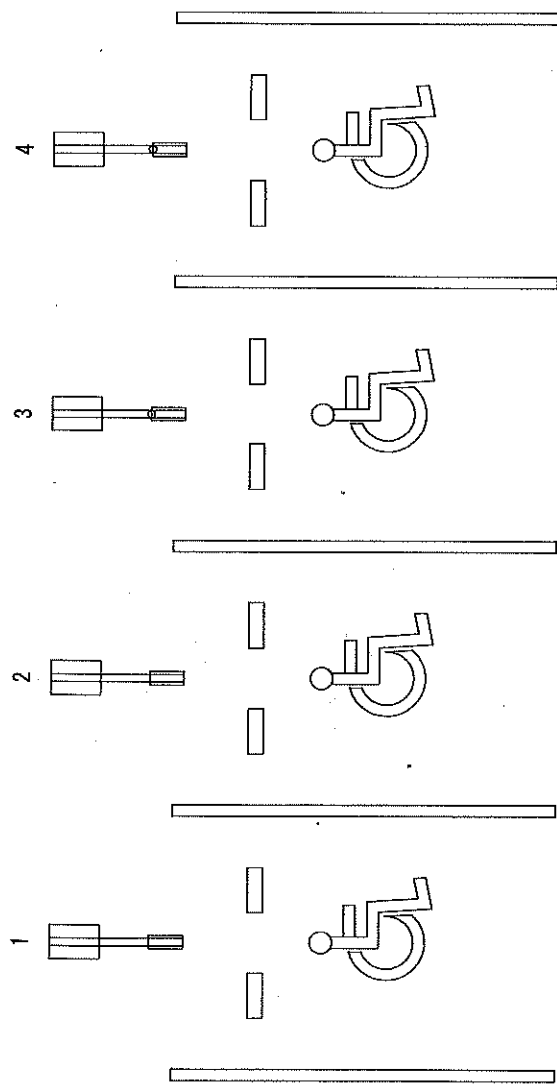


- 車止めブロック 8箇所
- 障害者案内看板 4箇所
- 身障者マーク 4箇所

防護柵工

ピラー H850 φ60.5 (ラグビー場入り口部)

S=1:50

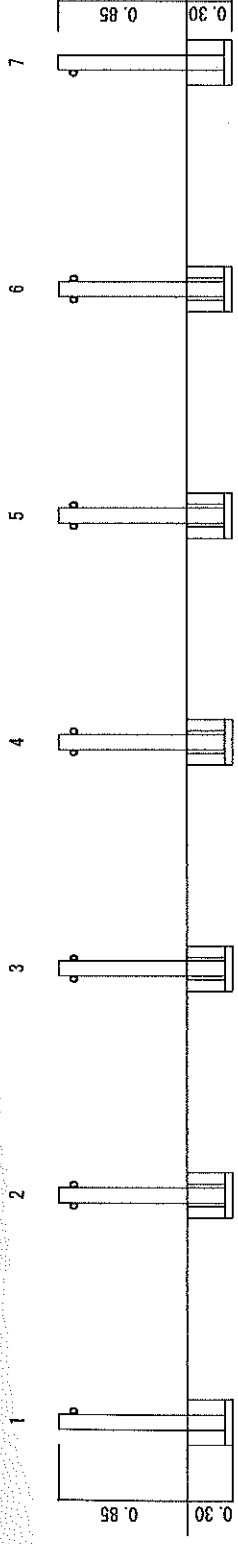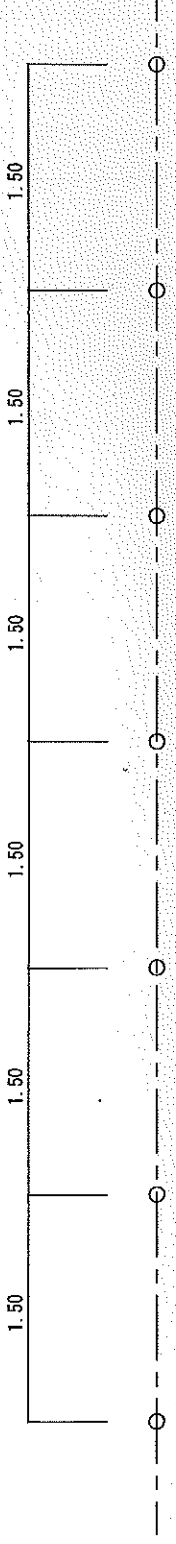

固 可 可 可 可 可 固

ピラー H850 φ60.5 固定式 5箇所

ピラー H850 φ60.5 差込式 カギ付 2箇所

防護柵工


門型車止め w700 H650 ϕ 60.5

S=1:50

ラグビー場入り口付近

排水工付近

横断管渠付近

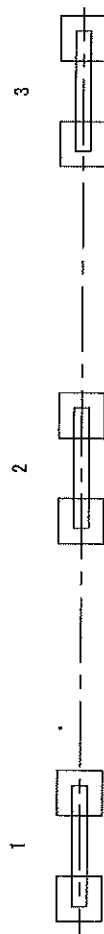


門型車止め w700 H650 ϕ 50.5 差込式 カギ付 3箇所

ラグビー場入り口付近

排水工付近

横断管渠付近

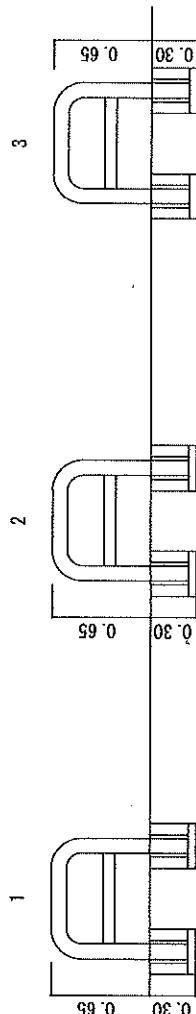


防護柵工

防護柵工

ピラー H850 φ60.5 (境界北側)

S=1:50

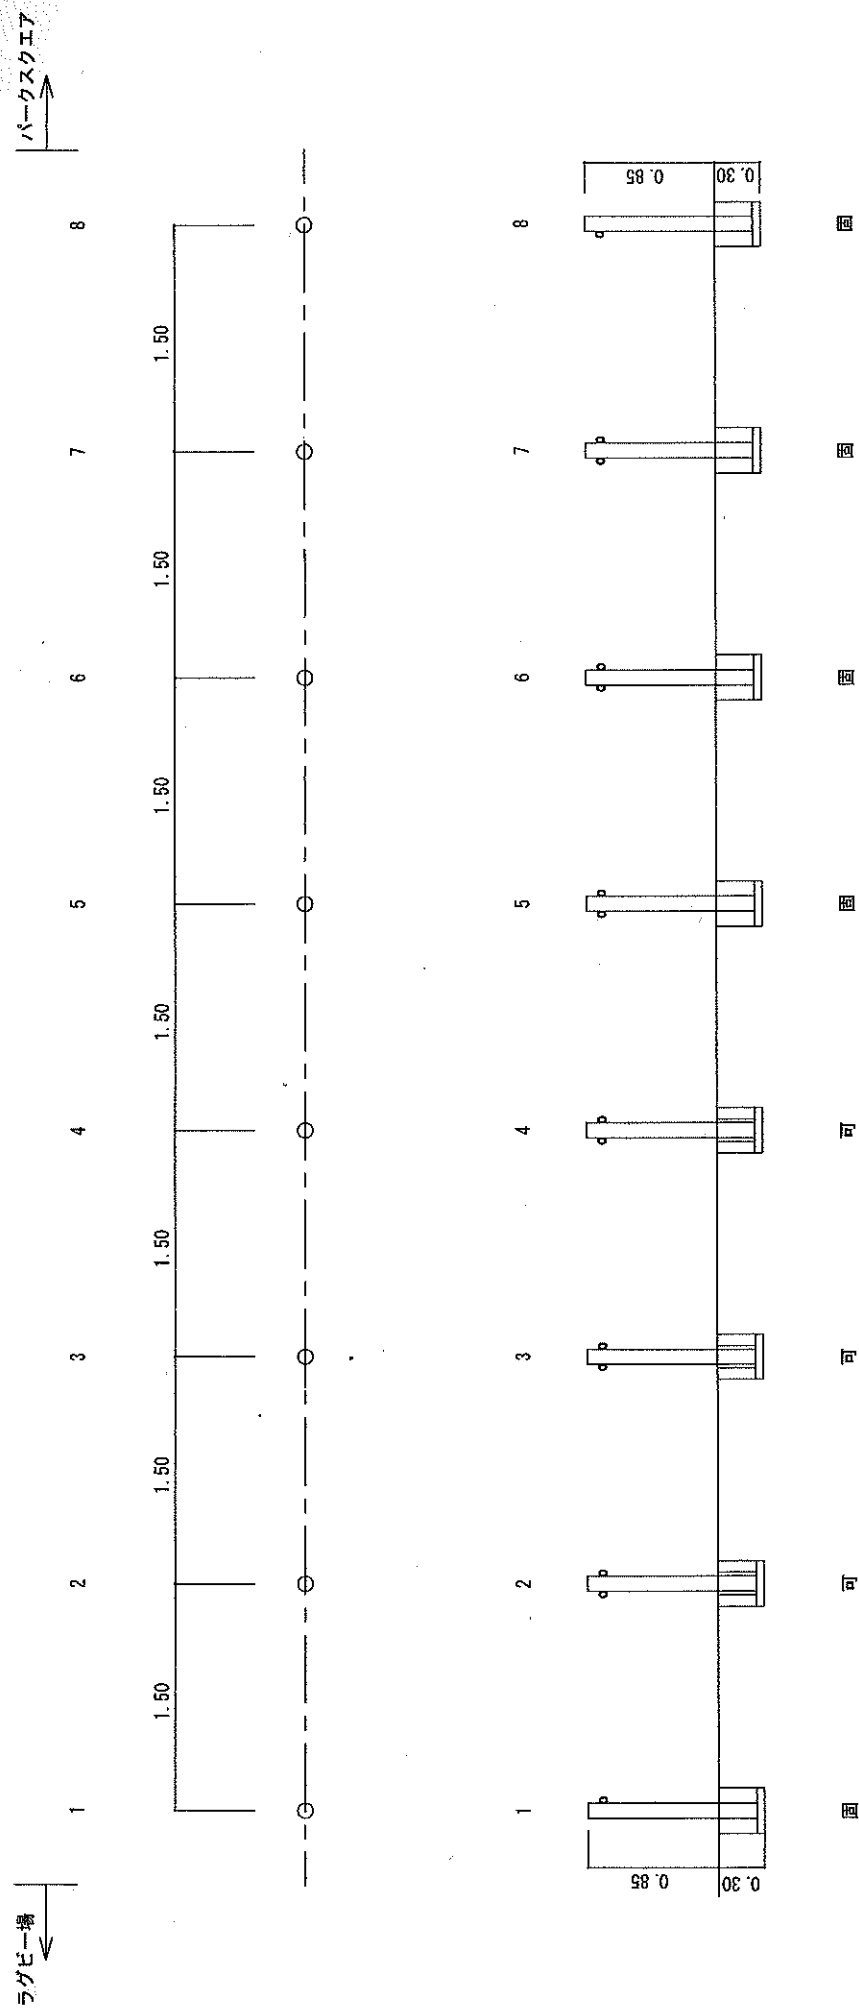


ピラー H850 φ60.5 固定式 5箇所 /

ピラー H850 φ60.5 差込式 カギ付 3箇所 /


道路付属物設置工

ポストコーン

S=1:50

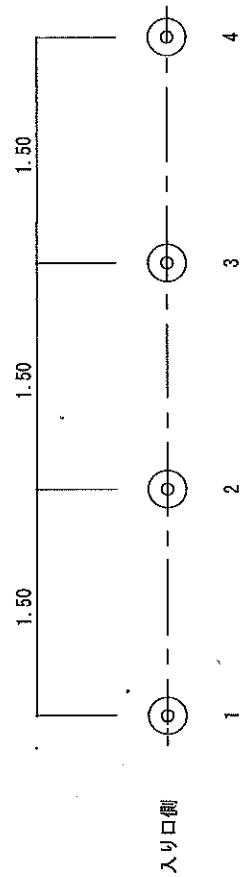

ポストコーン 固定式 貼付式 $\phi 80$ H650 4本

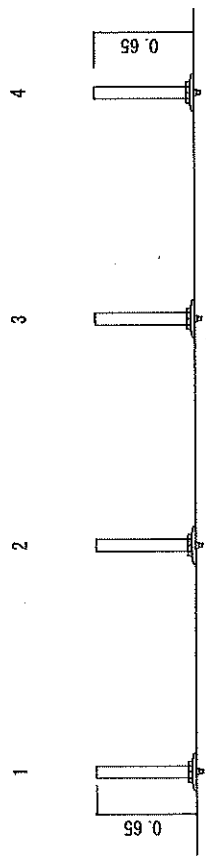


表示看板設置工


防護柵工

車止め H450 φ200 (入り口側)

S=1:50

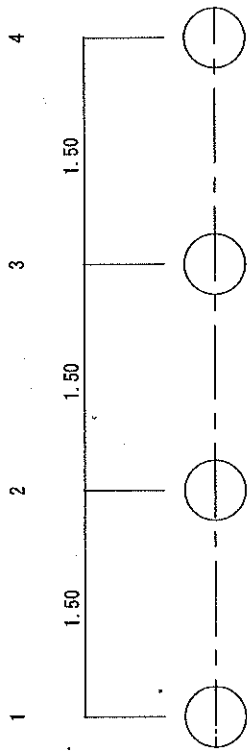


車止め 凝石 φ200 H450 4箇所

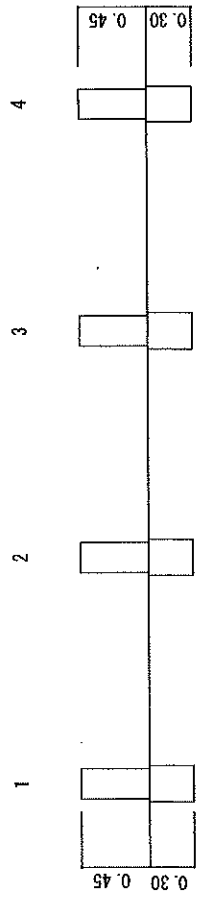


車止め H450 φ200

S=1:10

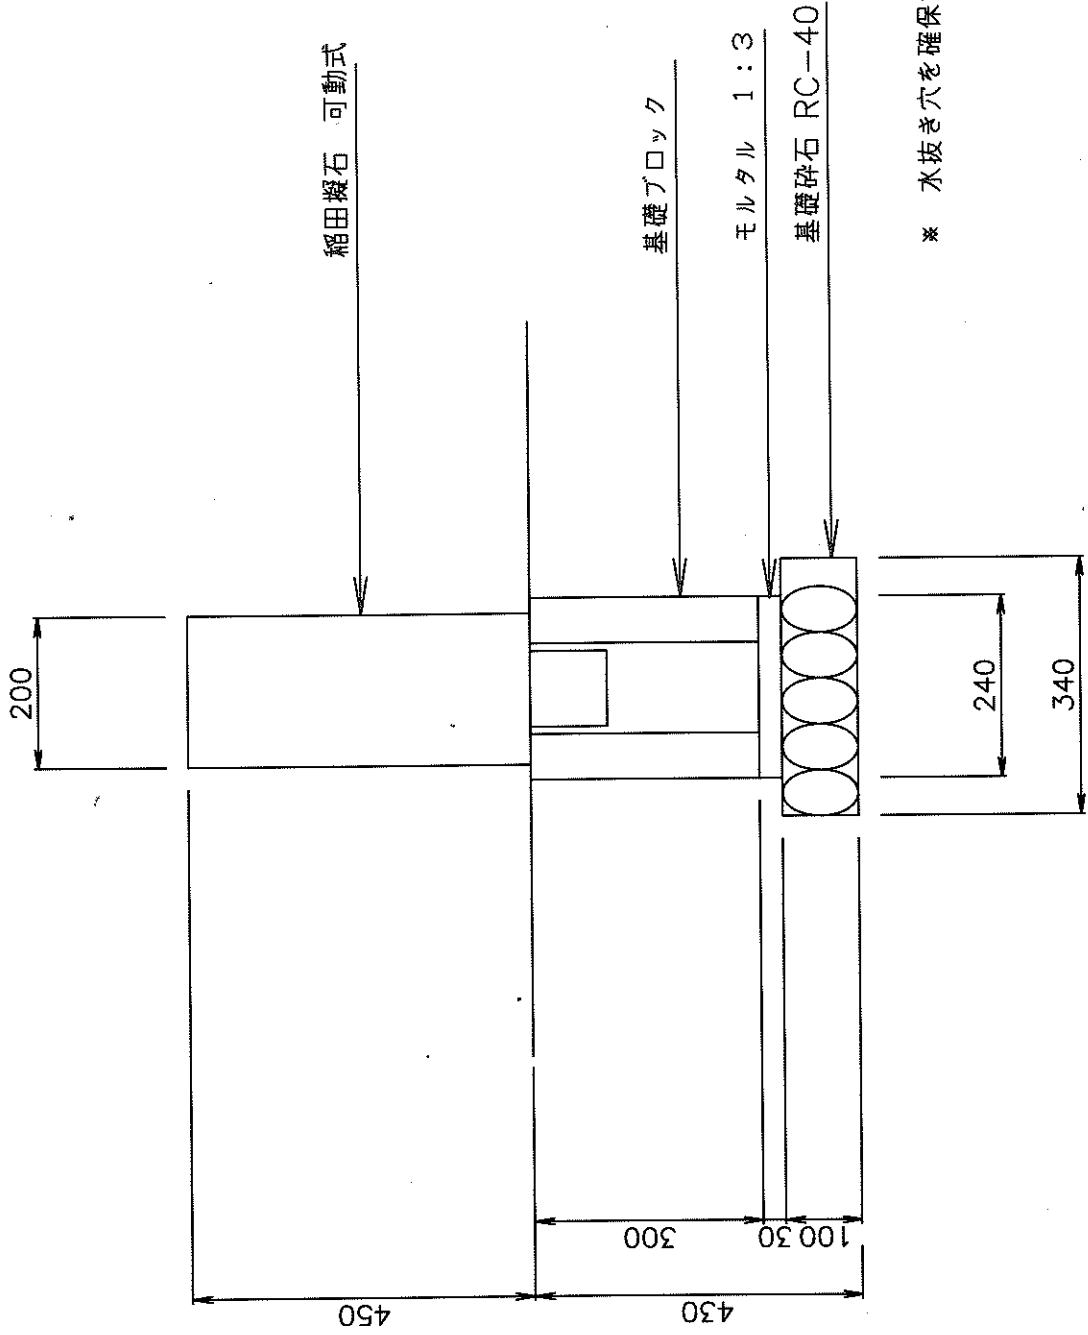

* 水抜き穴を確保すること


区画線展開図

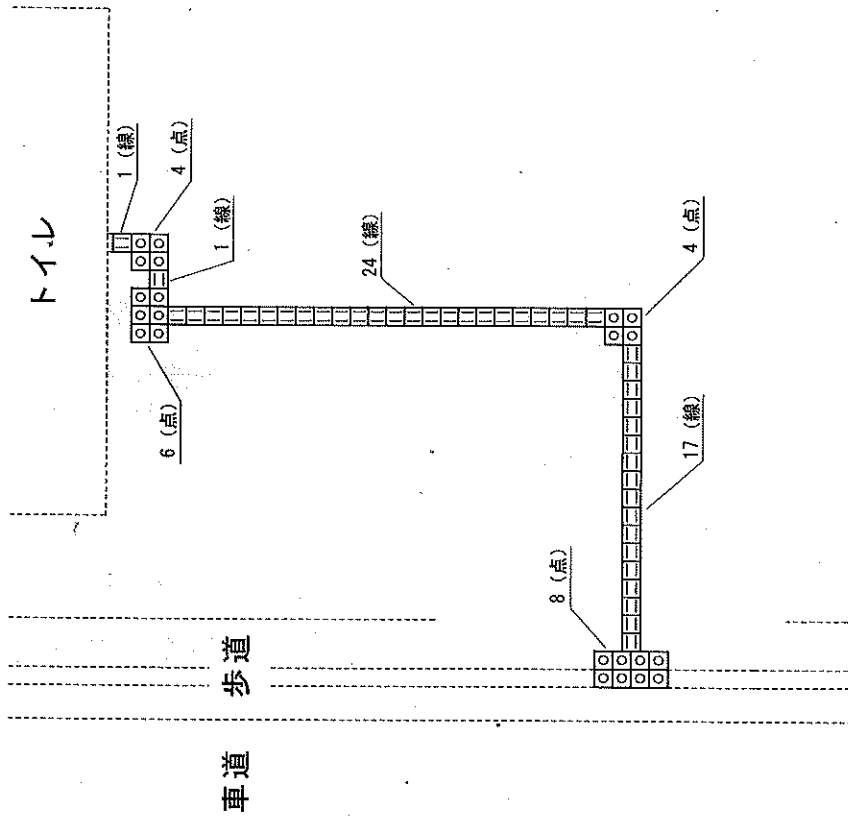

変更後


【出来形数量】

名称	種別	形状	幅	単位	合計数量	計算式	備考	工事名	工事内容
視覚障害者誘導用標示 (点)	貼付式	点状	30	枚	22	8+4+6+4	アクリル樹脂成型品	上越中央交流促進事業多目的広場整備工事	倉吉市駄経寺町2丁目
視覚障害者誘導用標示 (線)	貼付式	線状	30	枚	43	17+24+1+1	S-Jタイプ 線状 T-Jタイプ 点状	図面	視覚障害者誘導用標示展開図

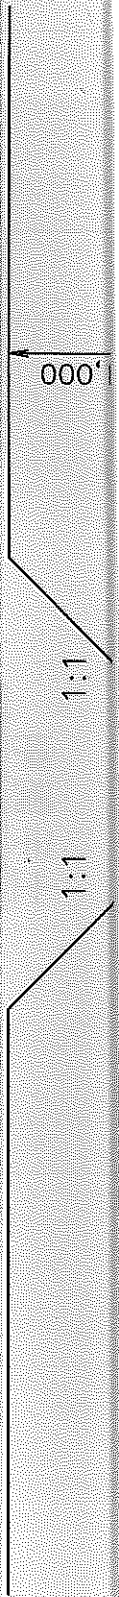


落ちふた式 U型側溝 300A (JIS A5372)

S=1:10


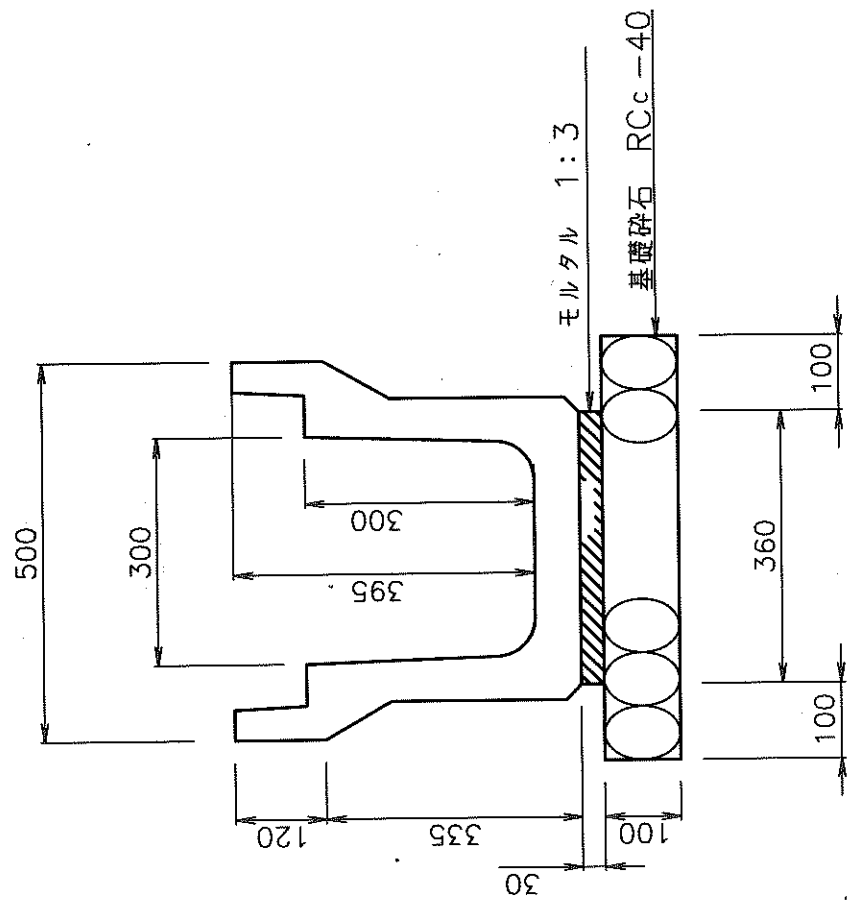


排水枳 500×500


S=1:10

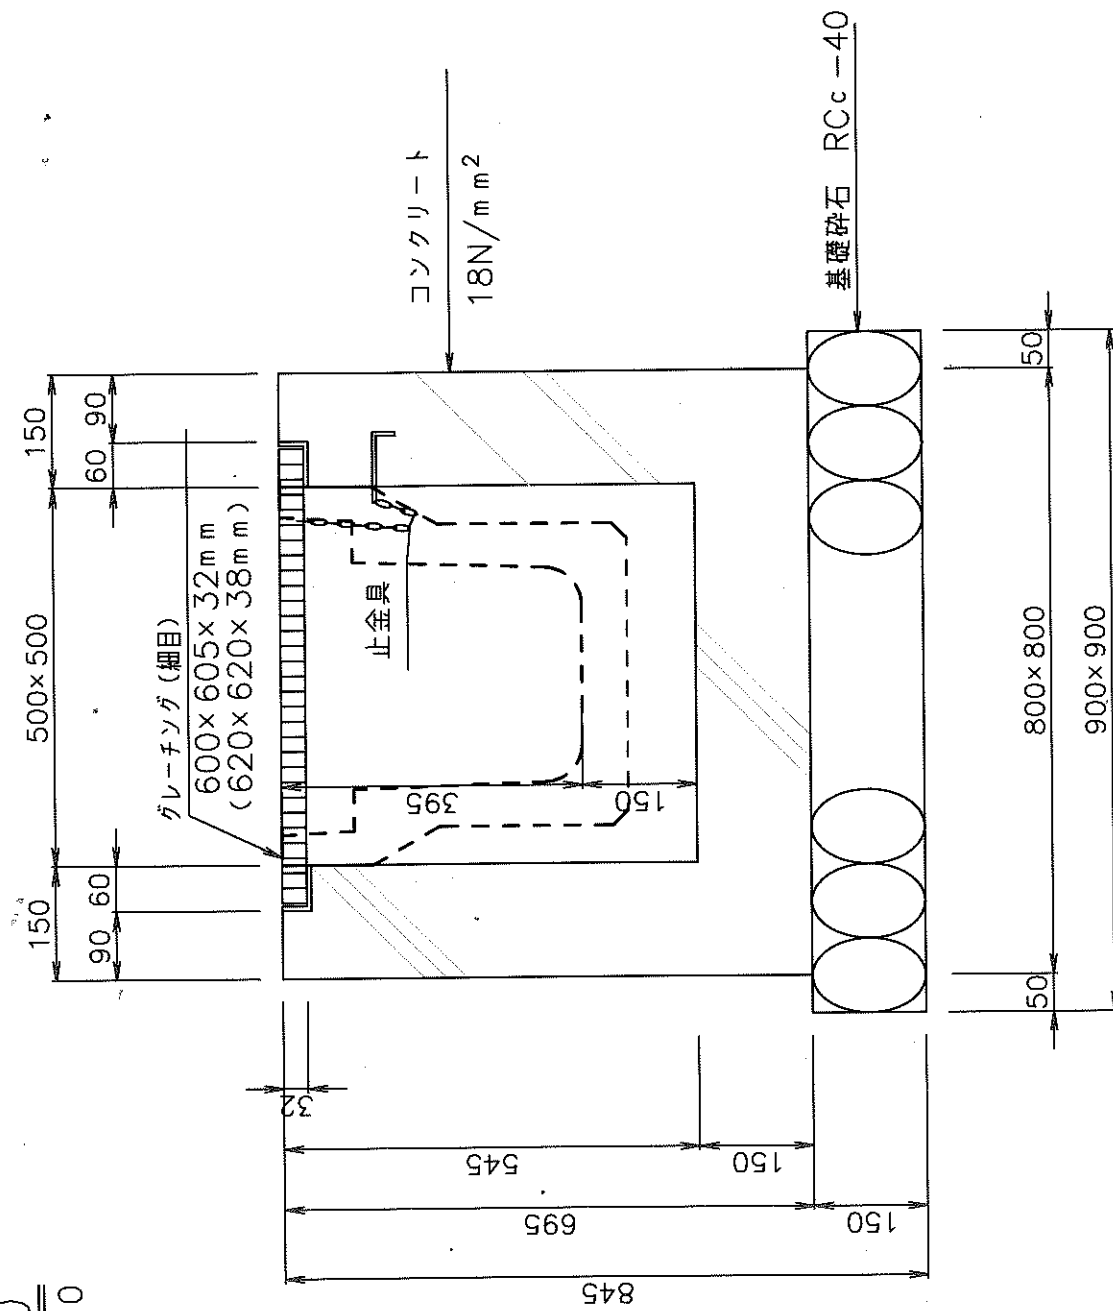

集水柵 1

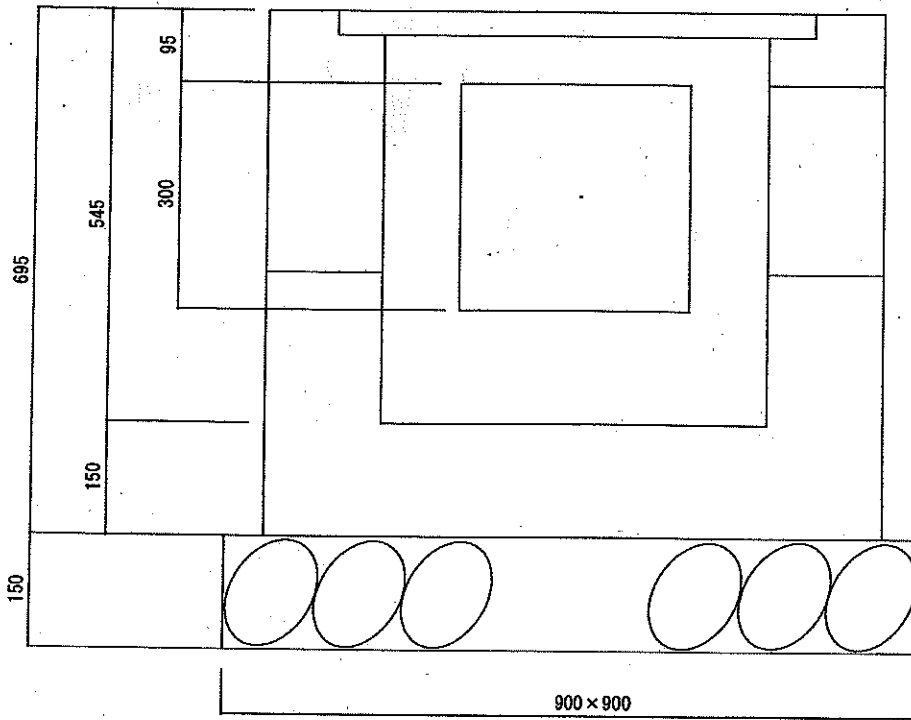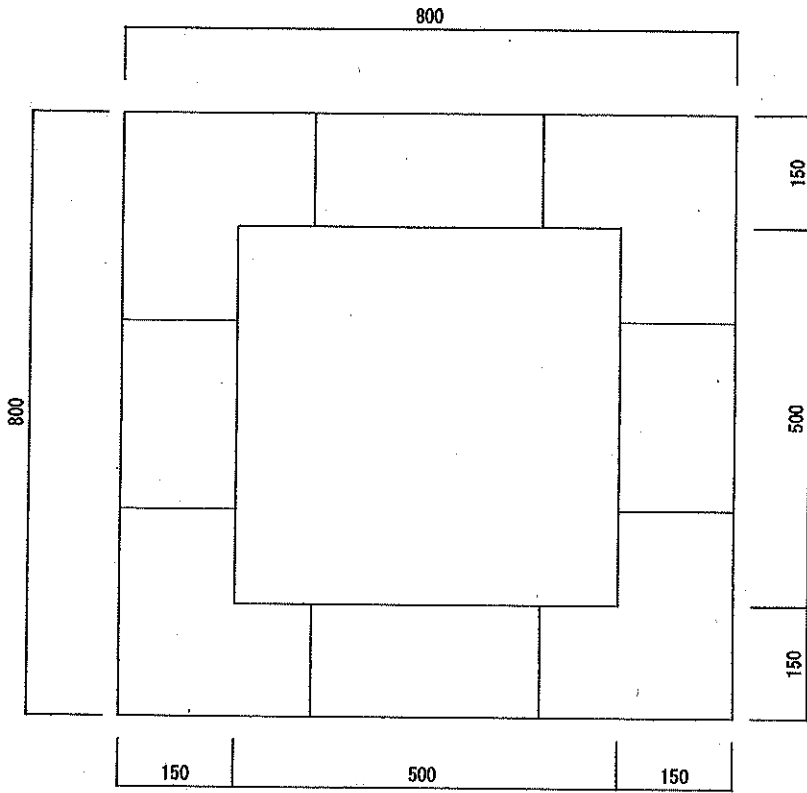

集水桝 3

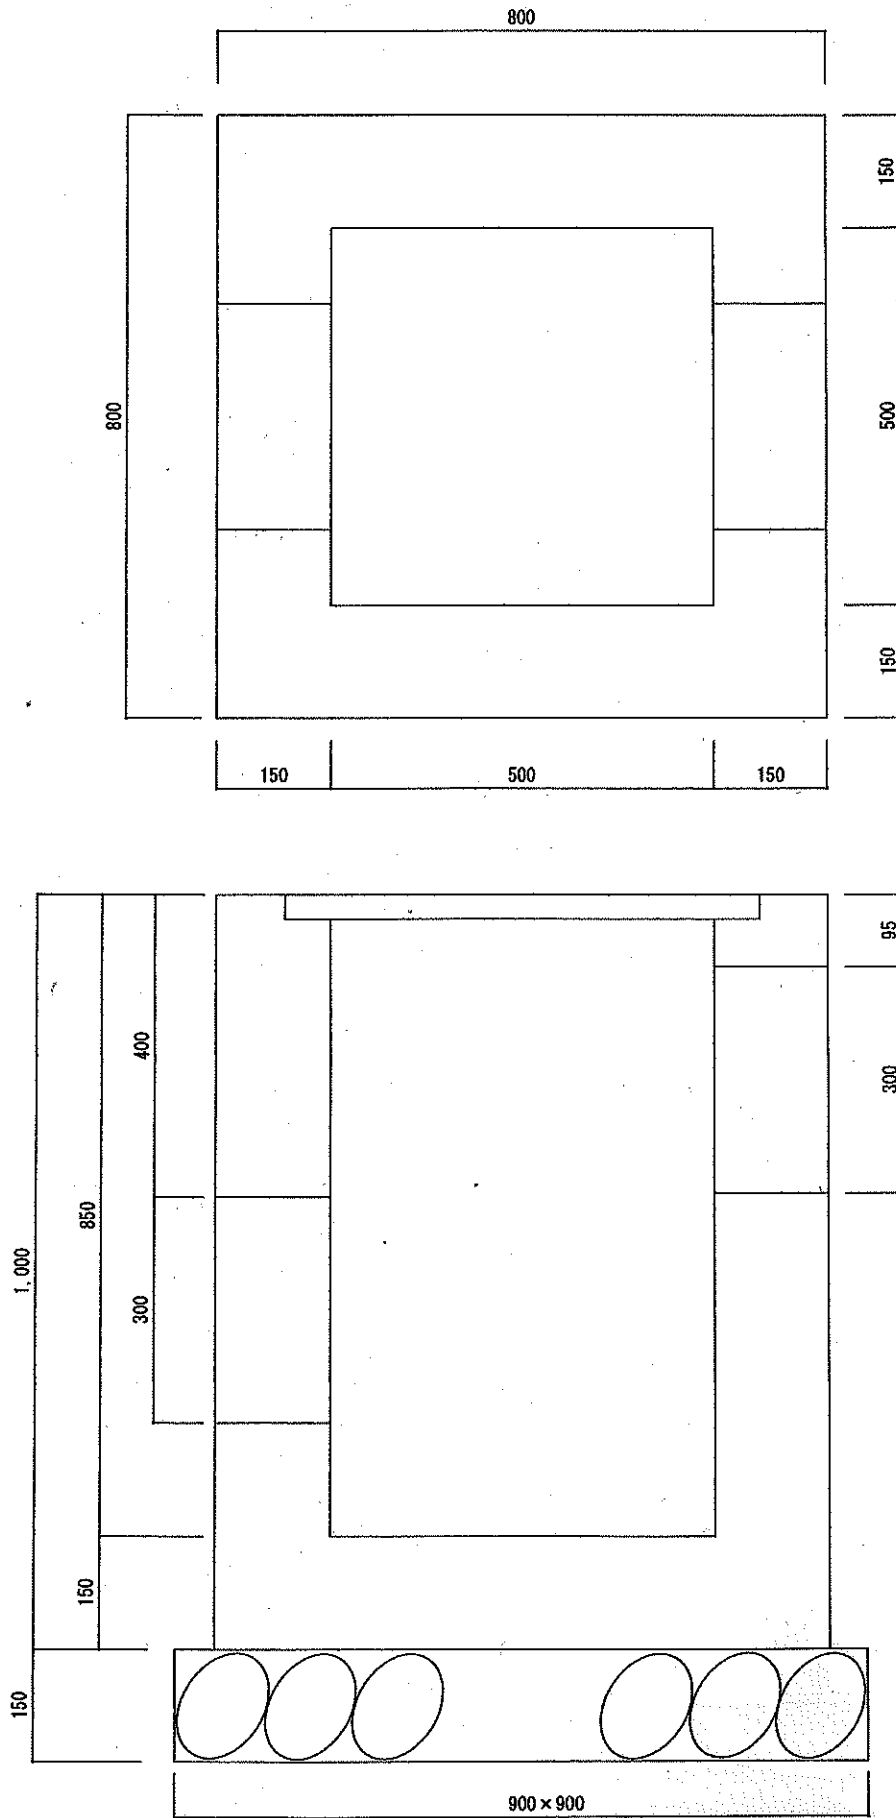

車止め H450 φ200