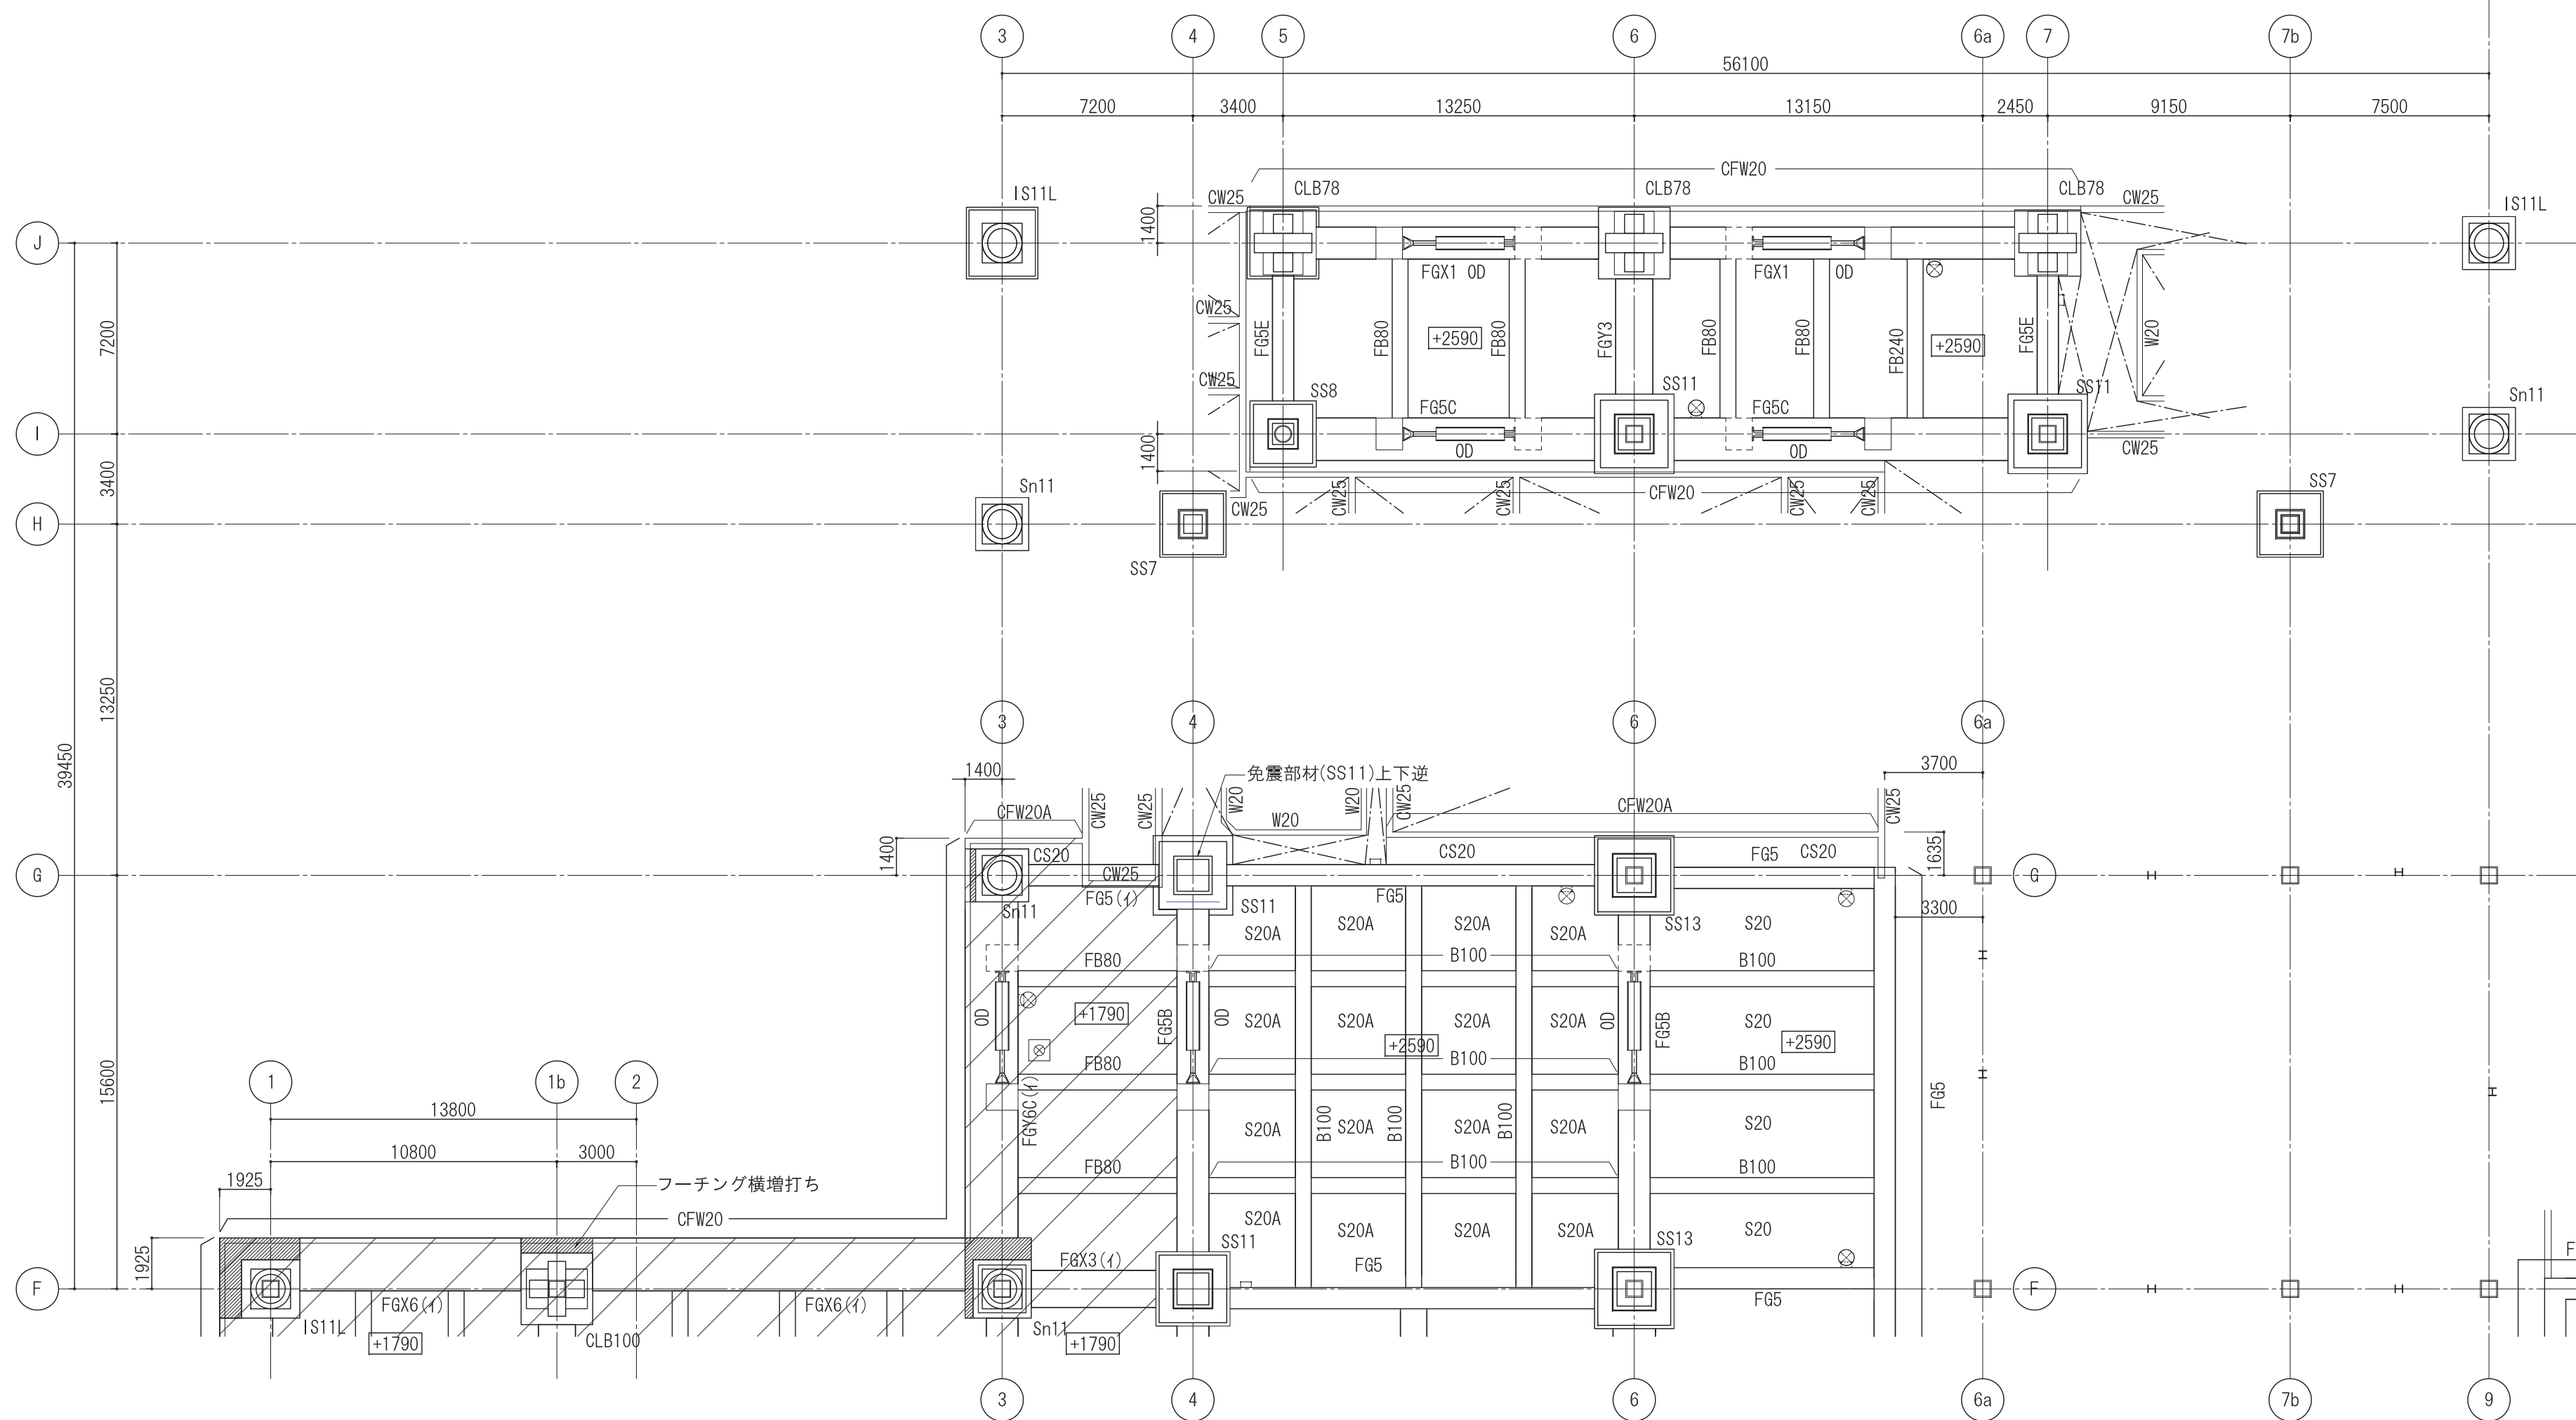
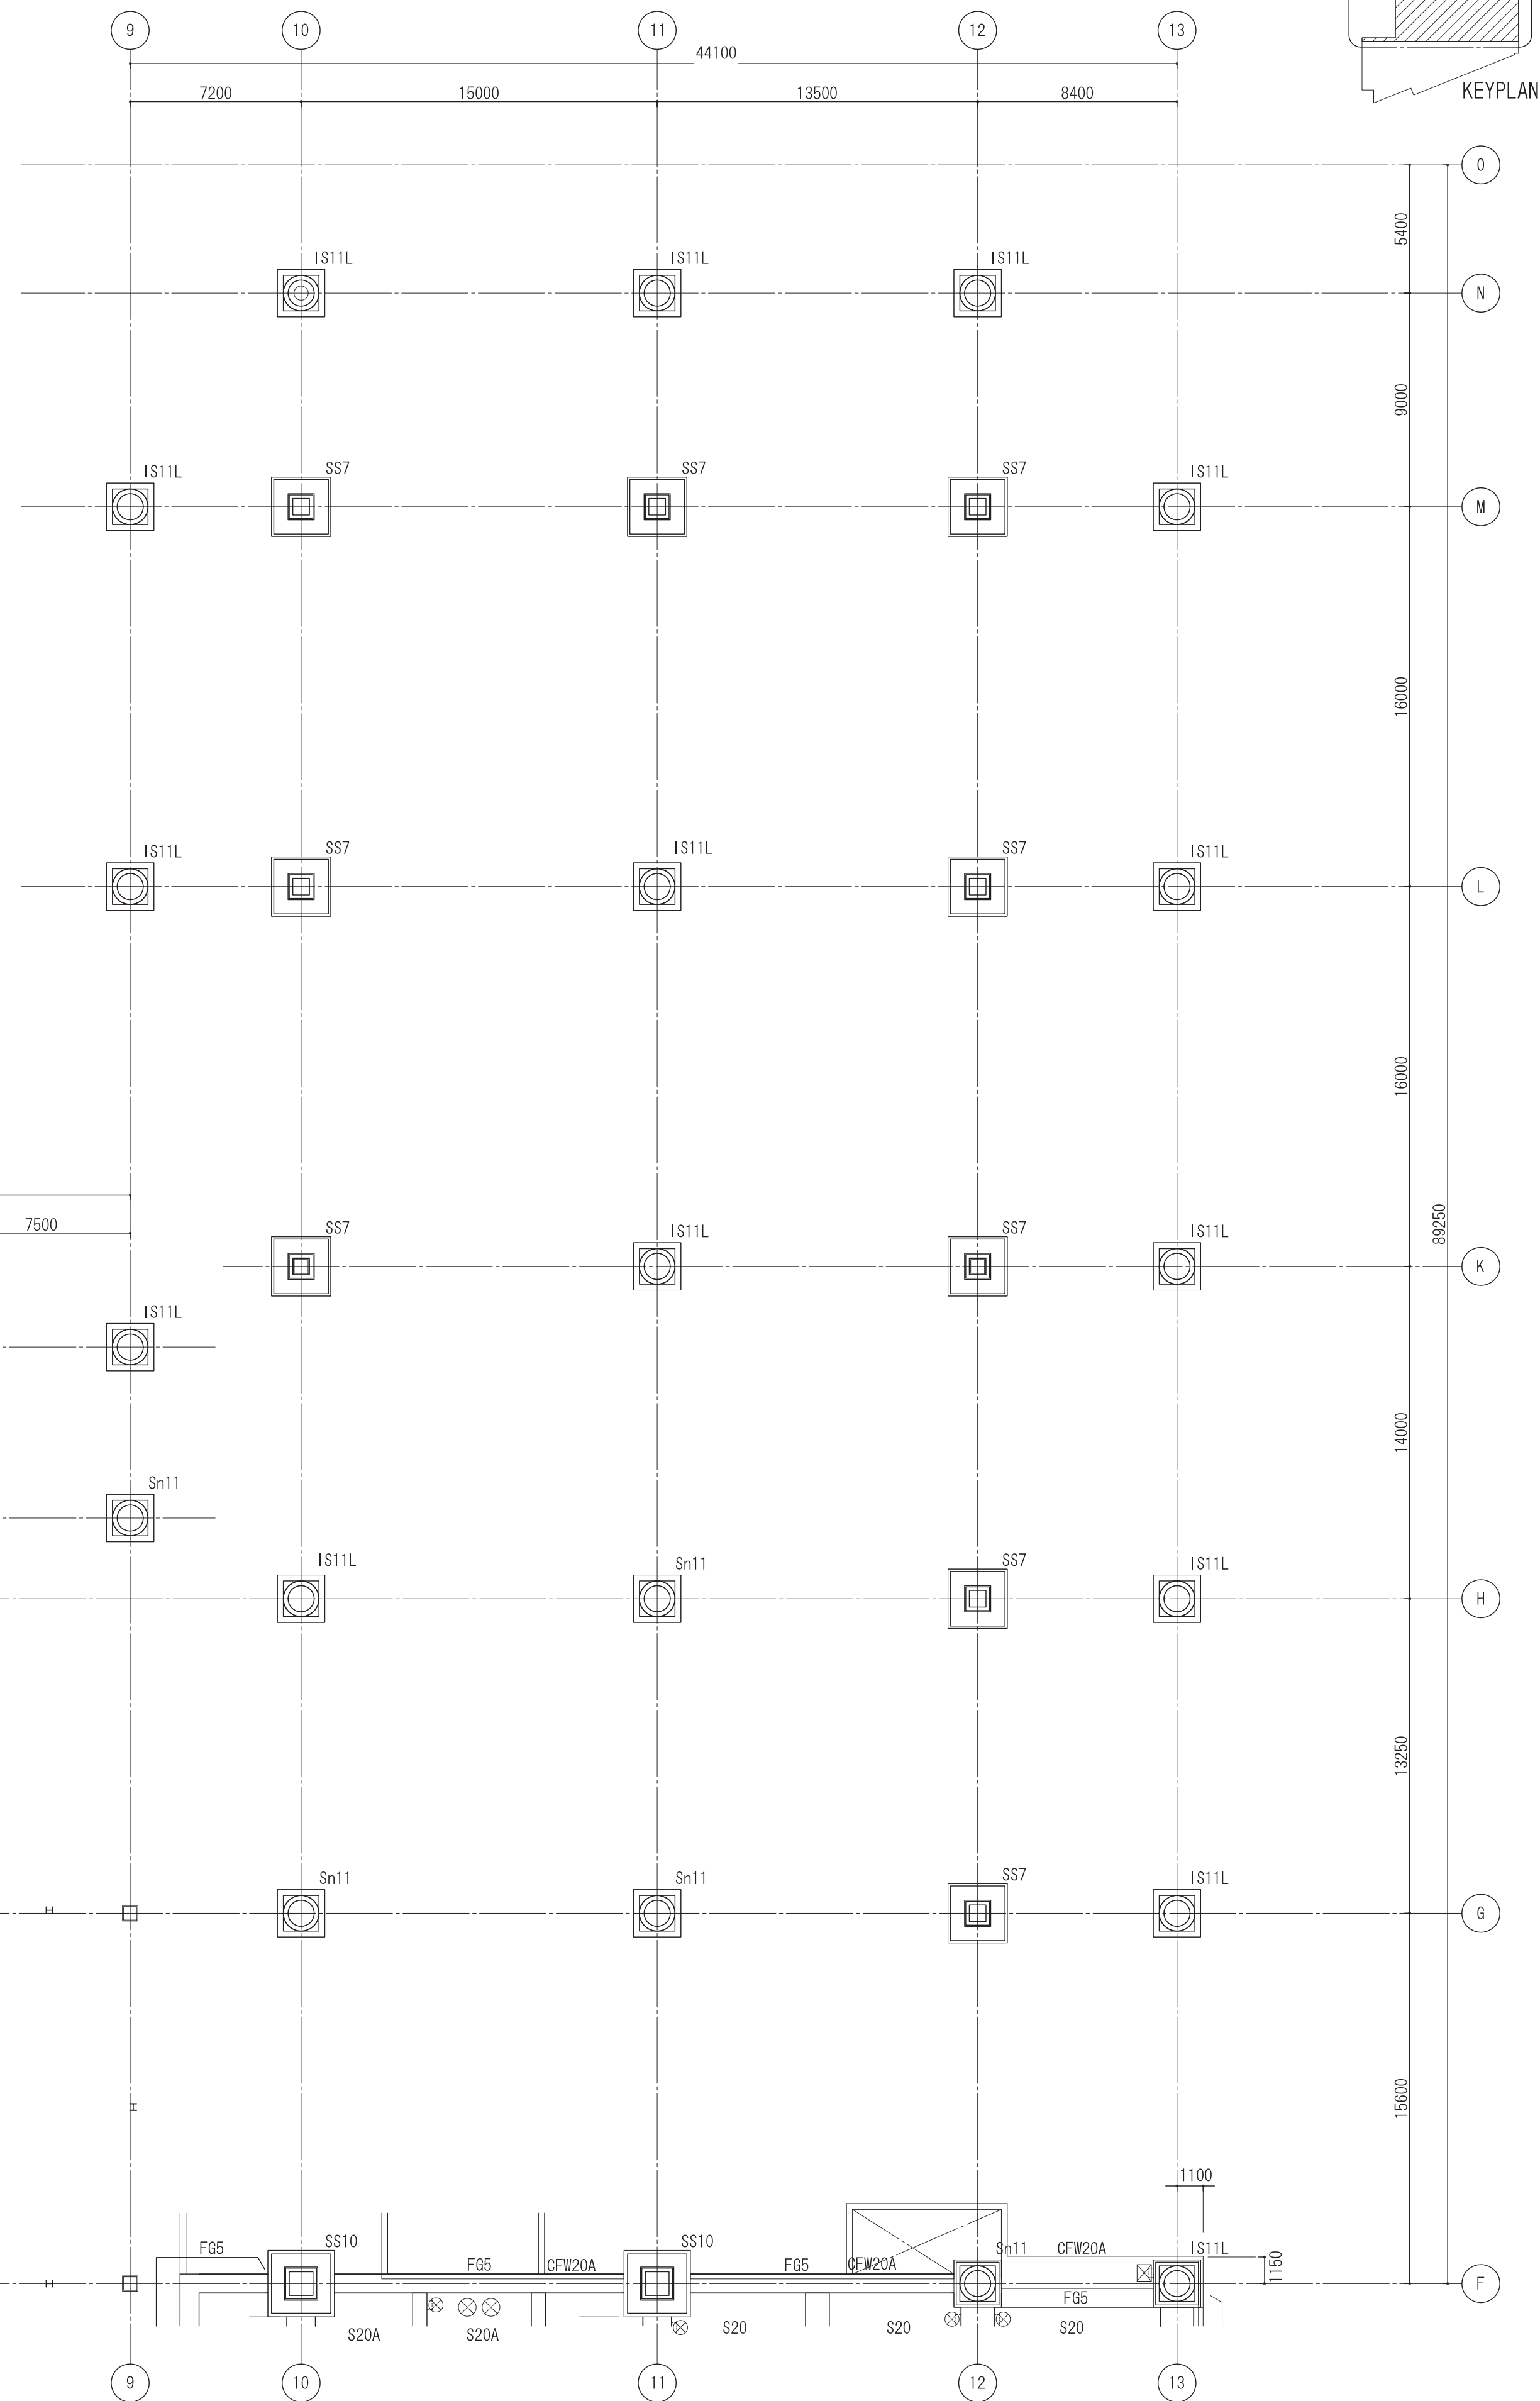


免震層階床梁伏図 (1)

注) 特記なき限り下記による。

符号	コンクリート天端レベル
特記なし	1FL+2590
(イ)	1FL+1790

注)1. ()内数値は1FL-3250レベルの免震装置台数を示す。装置台数を示す。



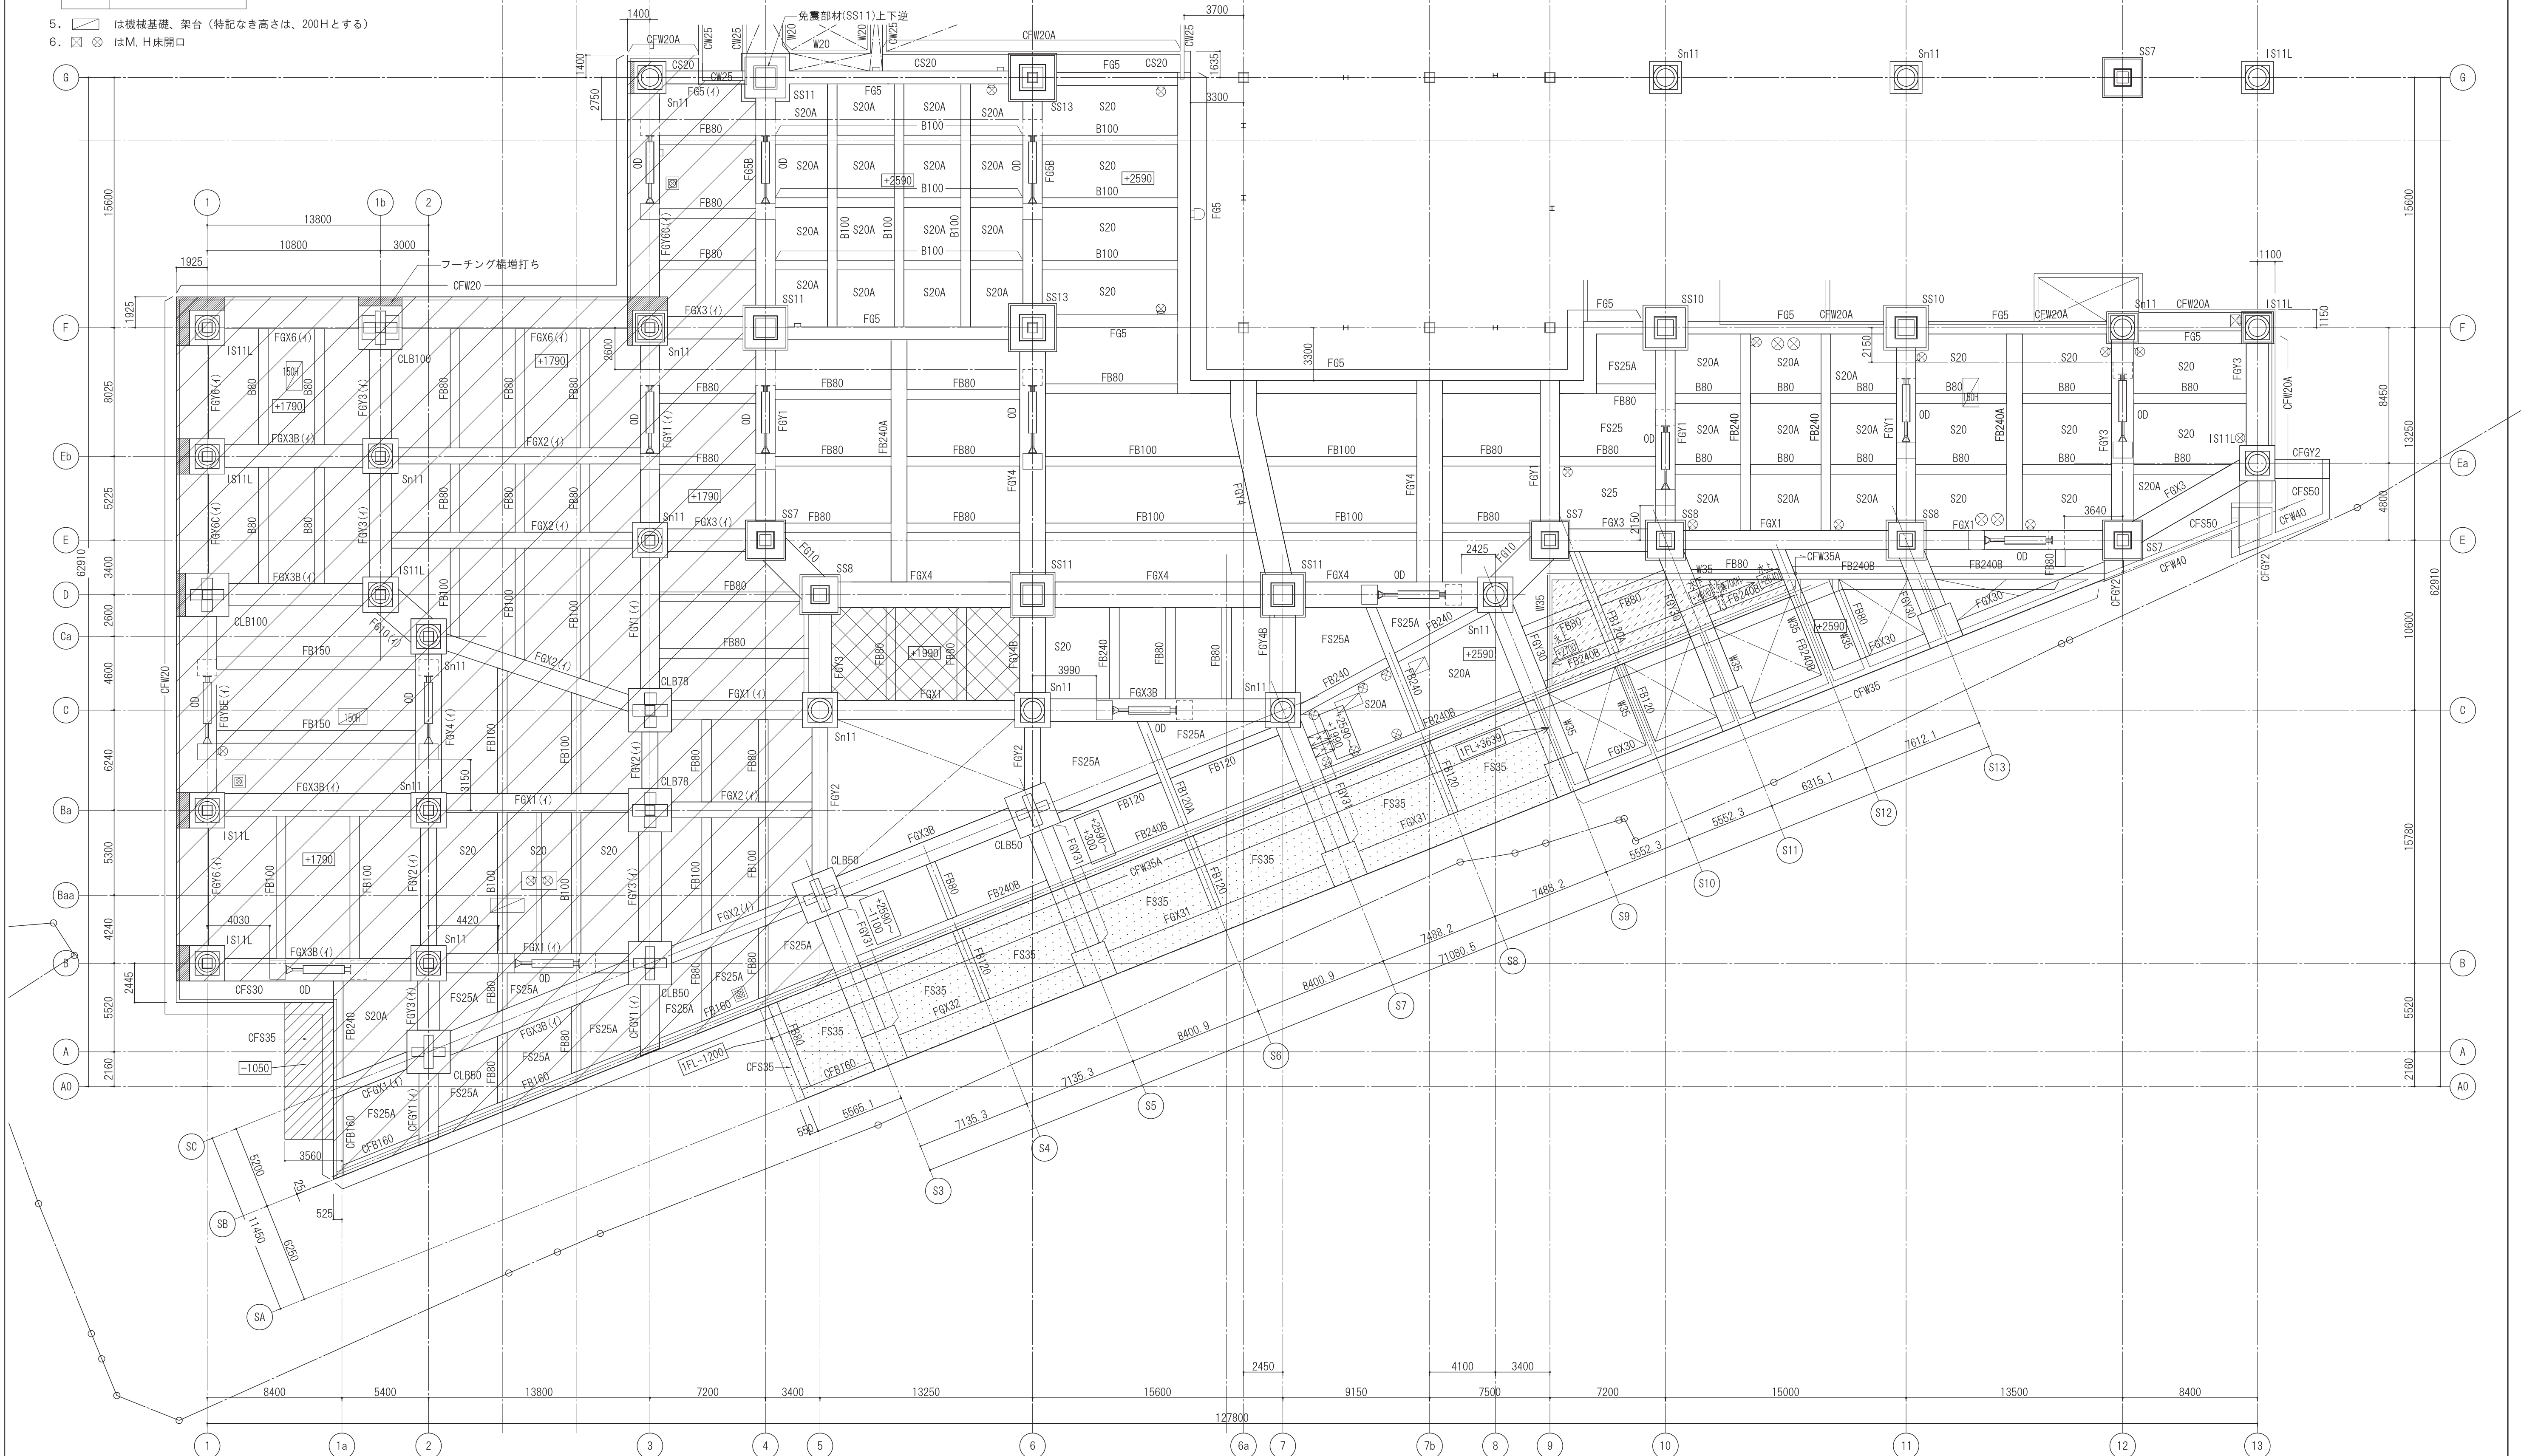
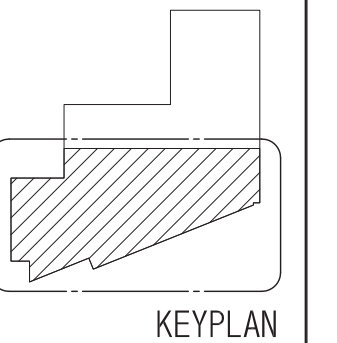
着工	2016. 8. 13
竣工	2018. 10. 31
監理	

A1:1/200
A3:1/400

1. 床スラブ天端レベルは 1FL+2590 とする。
2. 床のスラブ符号は FS25 とする。
3. 内の数値は、1FLからのスラブ天端レベルを示す。
4. ()内は、1FL からの 梁のコンクリート天端レベルを示す。

符号	コンクリート天端レベル
特記なし	1FL+2590
(イ)	1FL+1790

5.  は機械基礎、架台（特記なき高さは、200Hとする）
6. はM, H床開口



着工	2016. 8. 13
竣工	2018. 10. 31
監理	

完成図 構-4-6

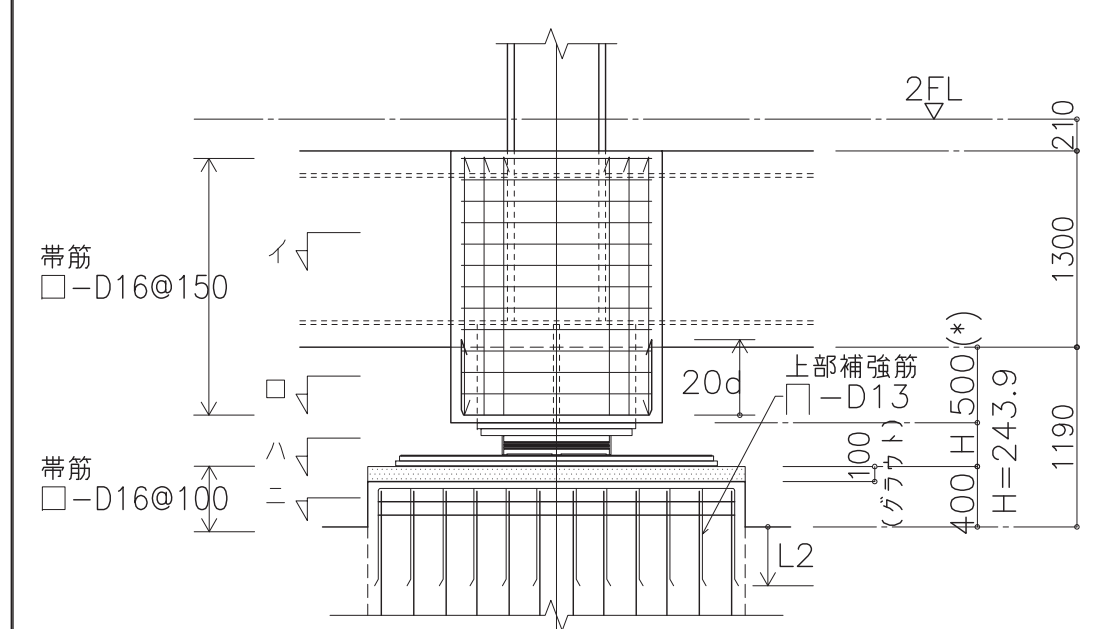
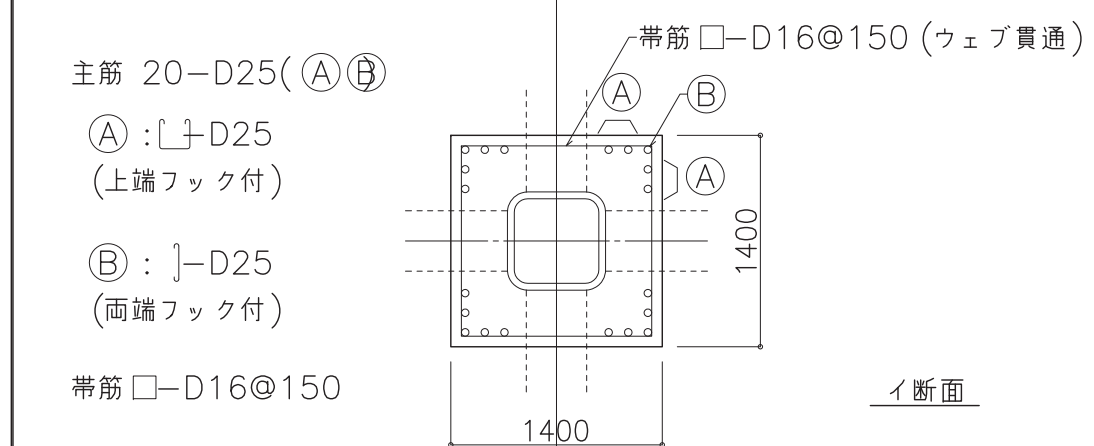
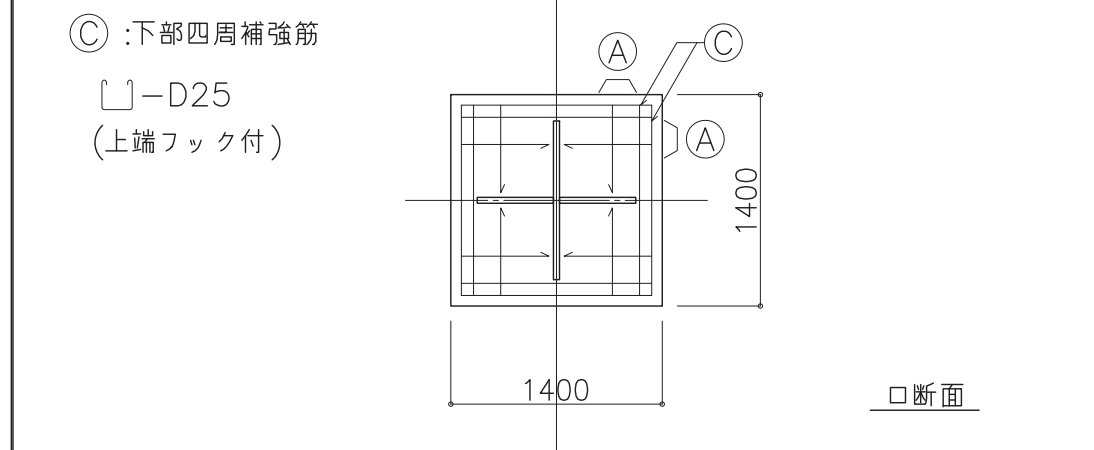
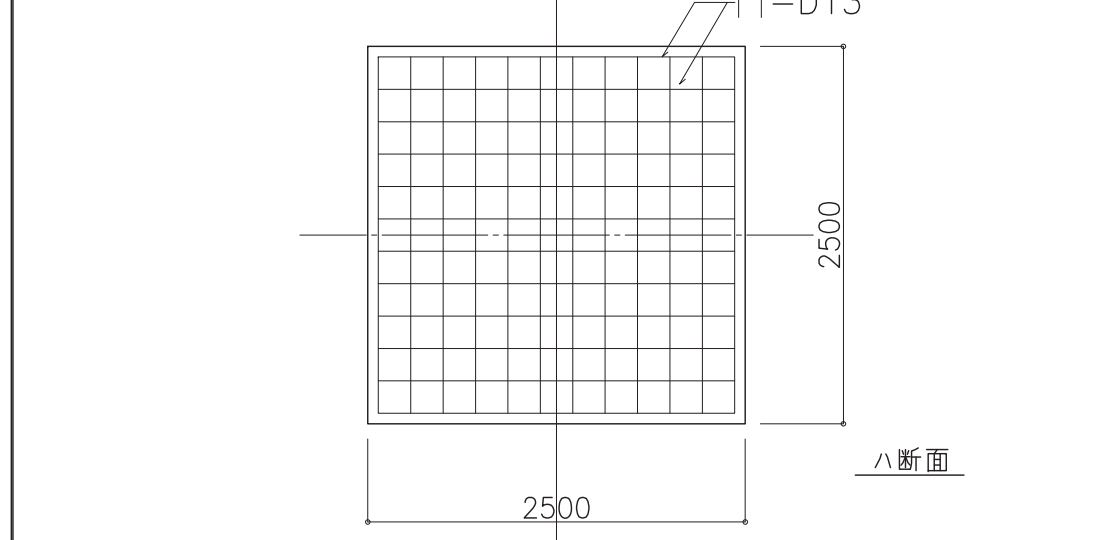
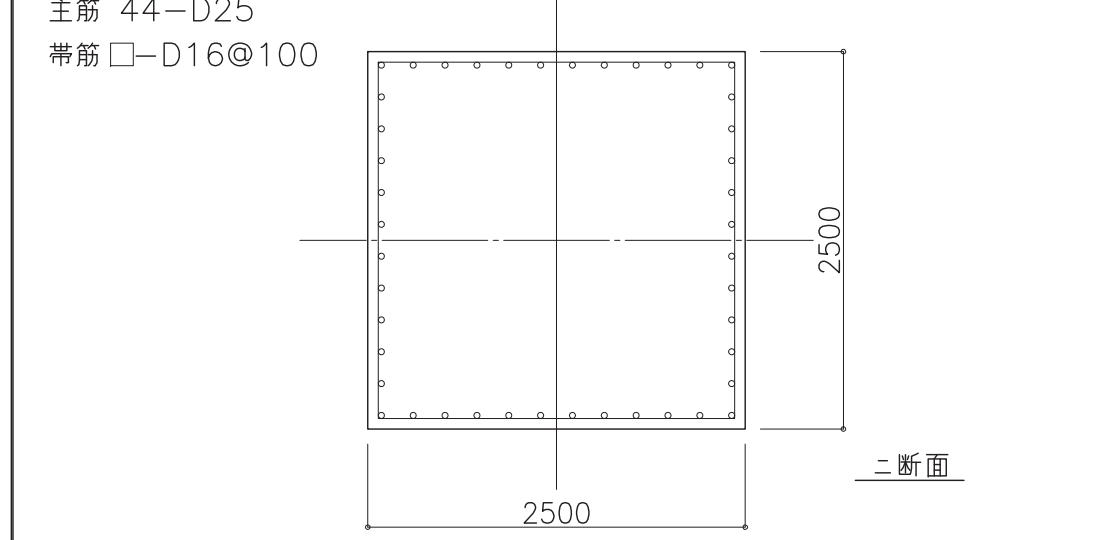
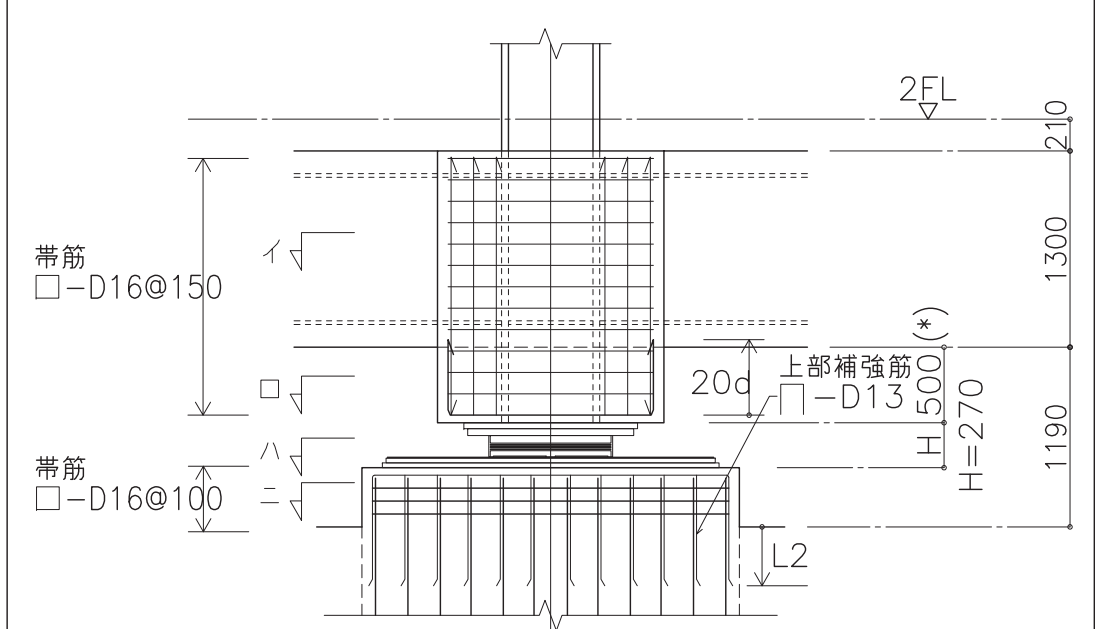
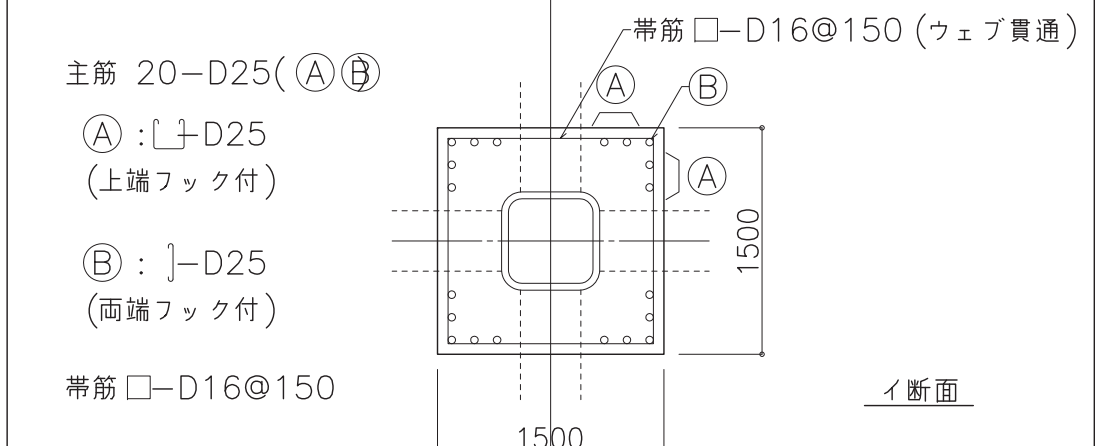
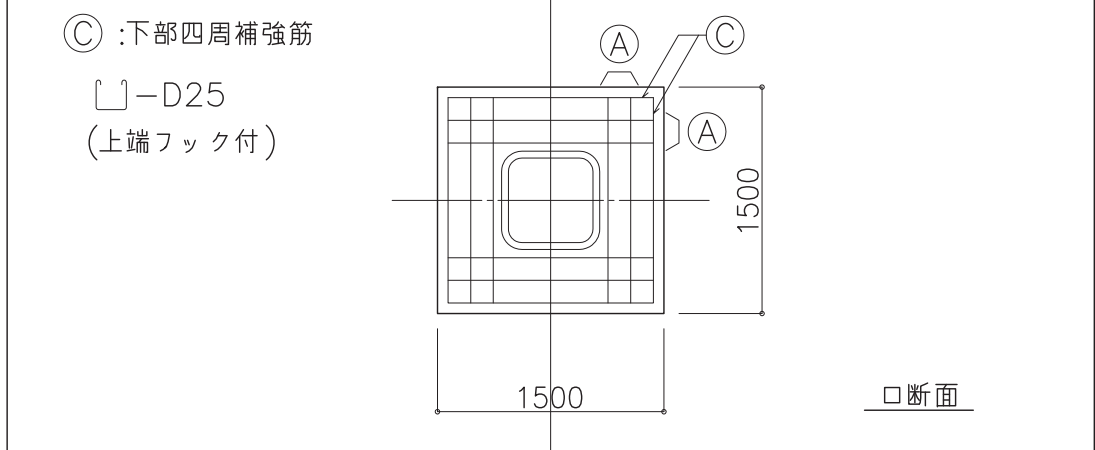
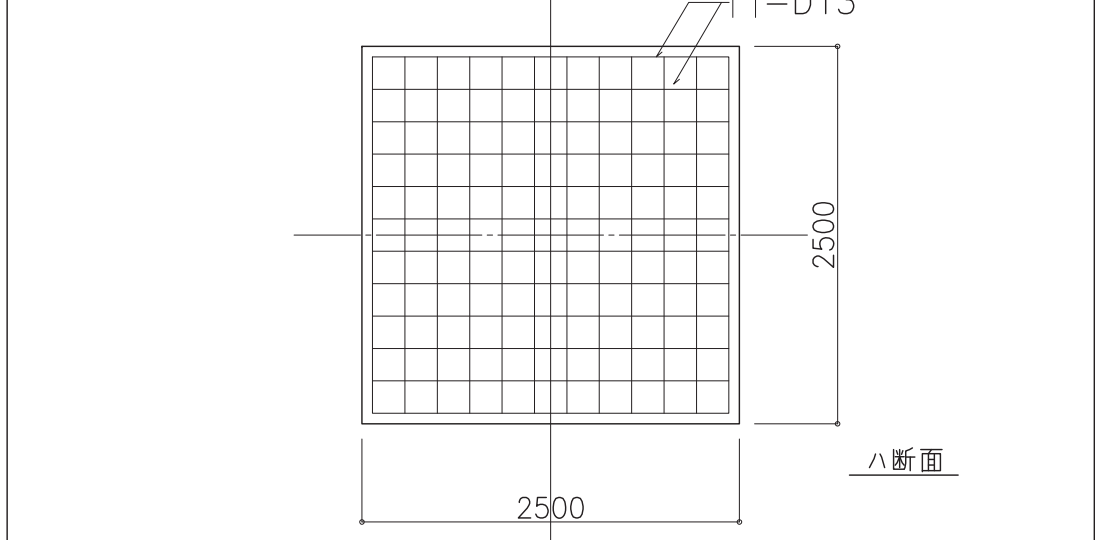
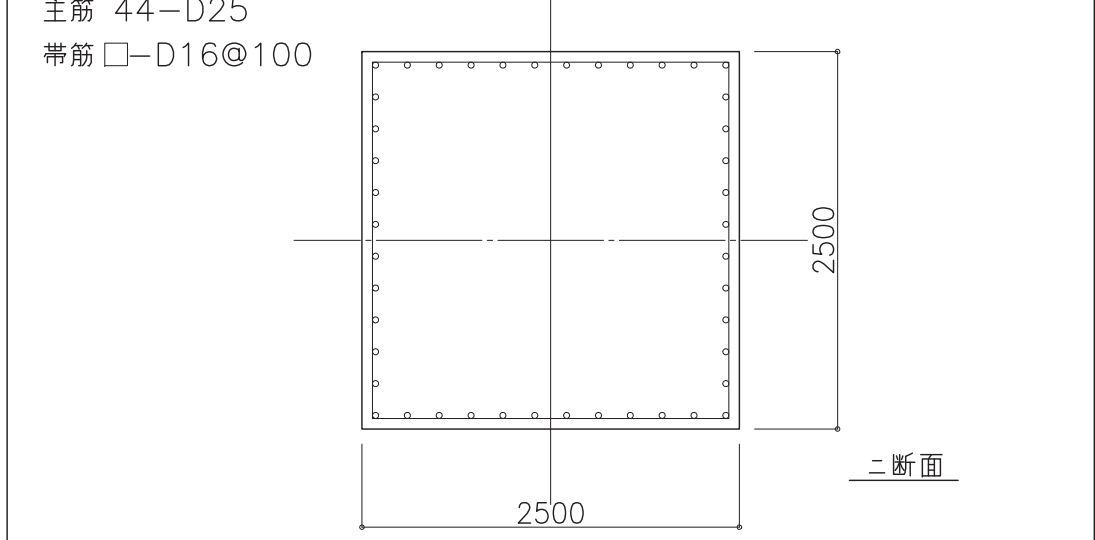
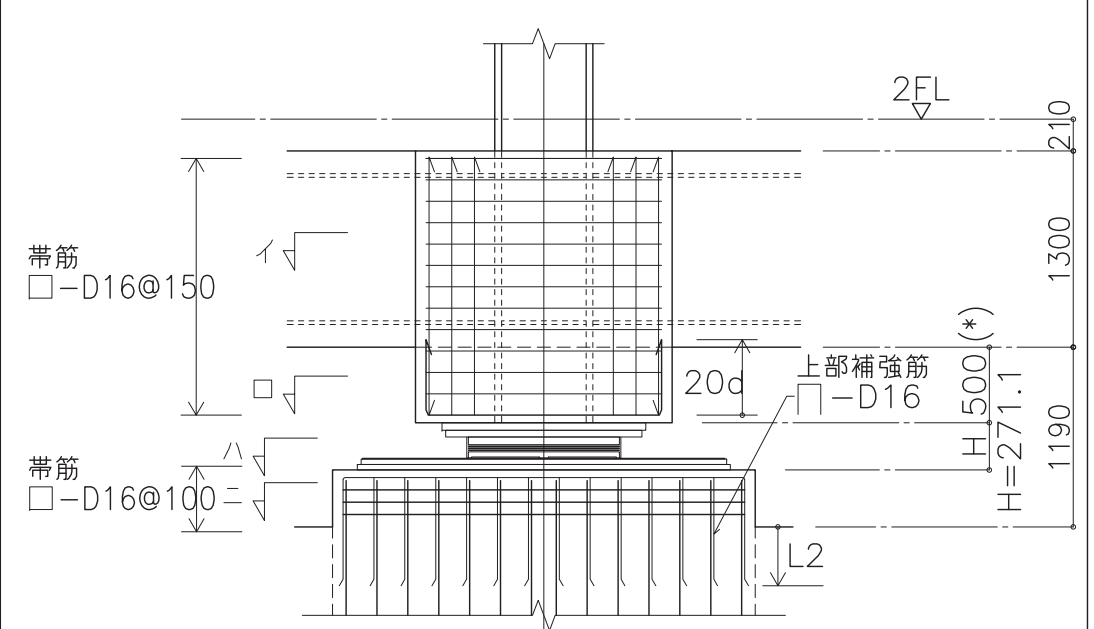
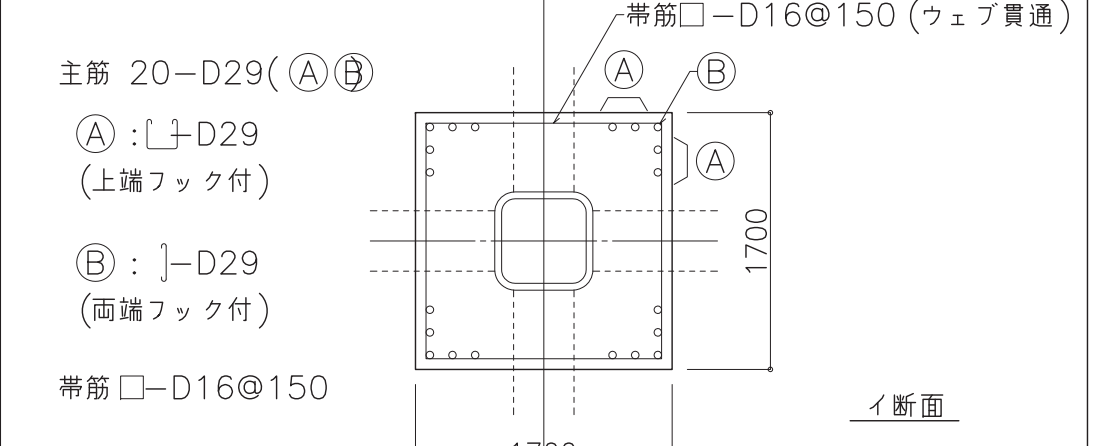
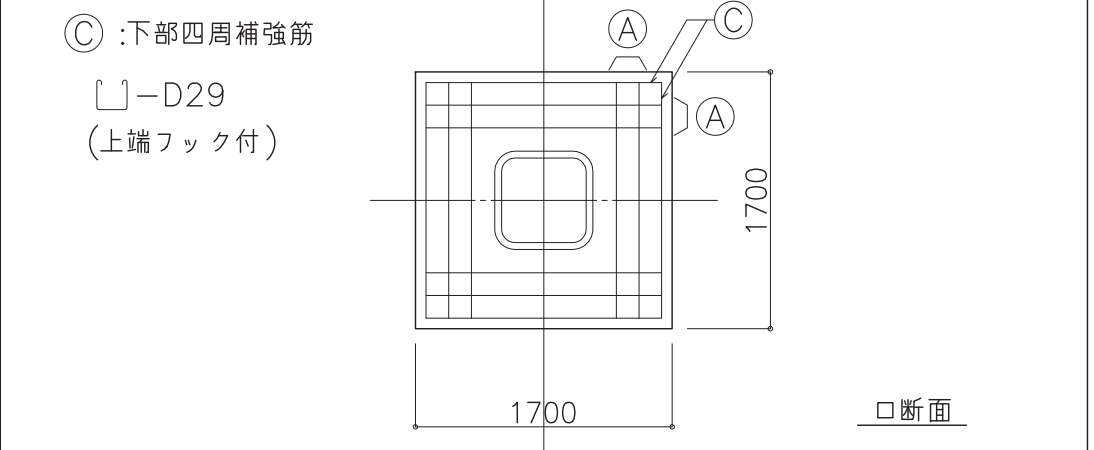
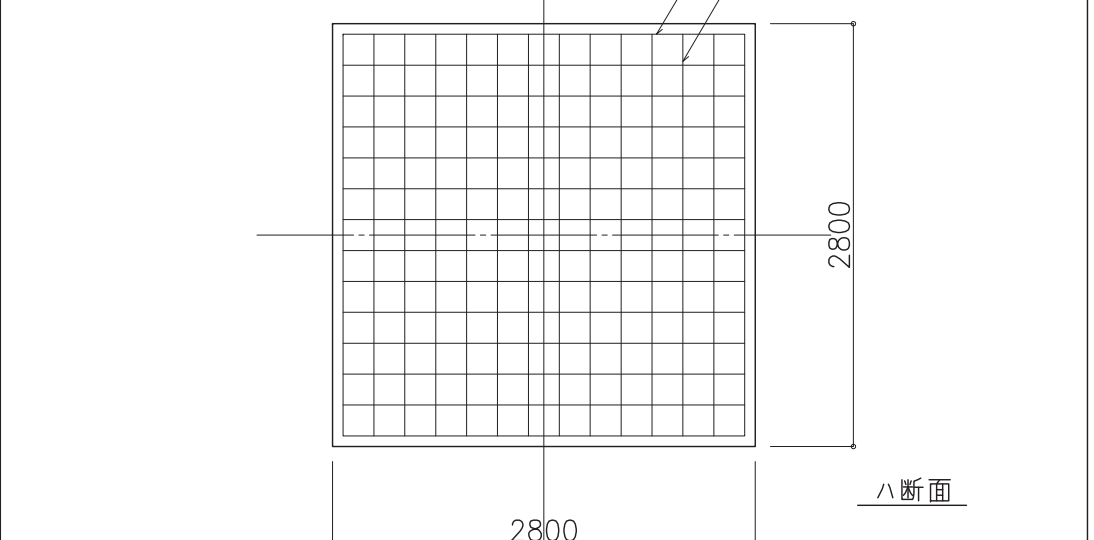
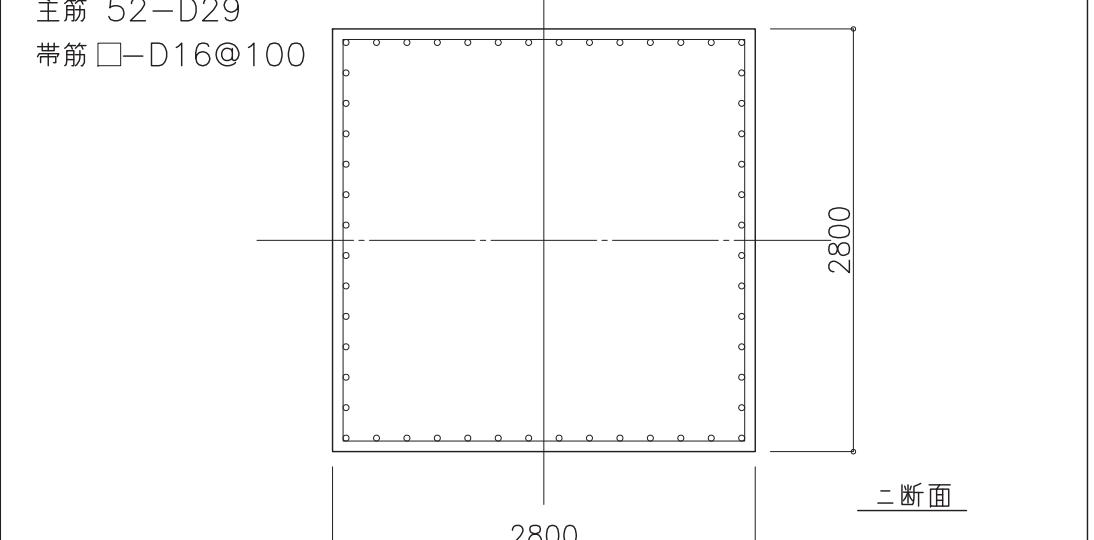
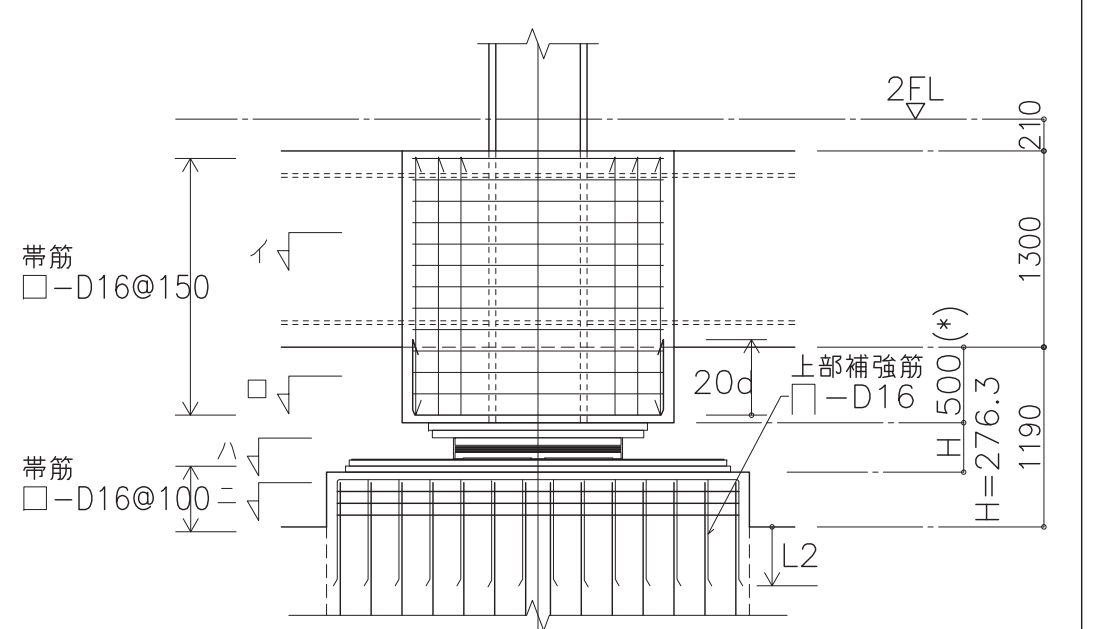
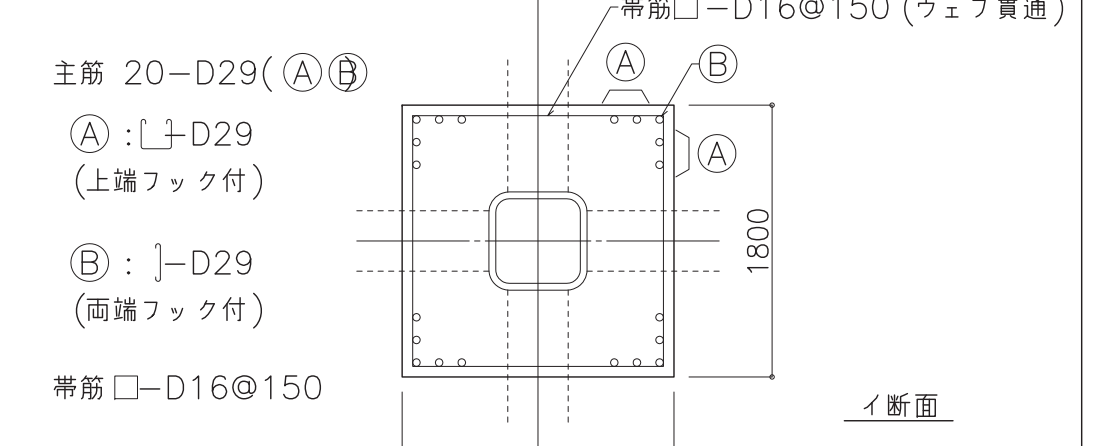
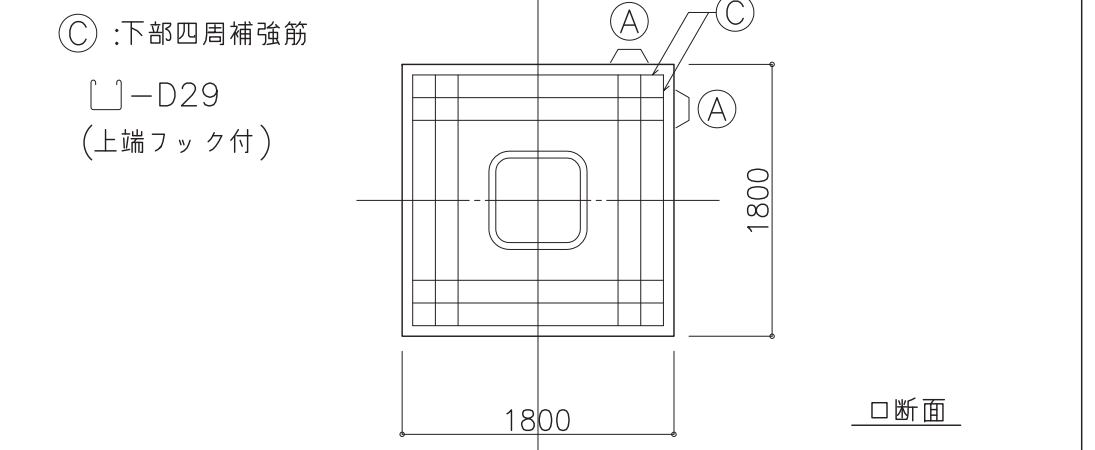
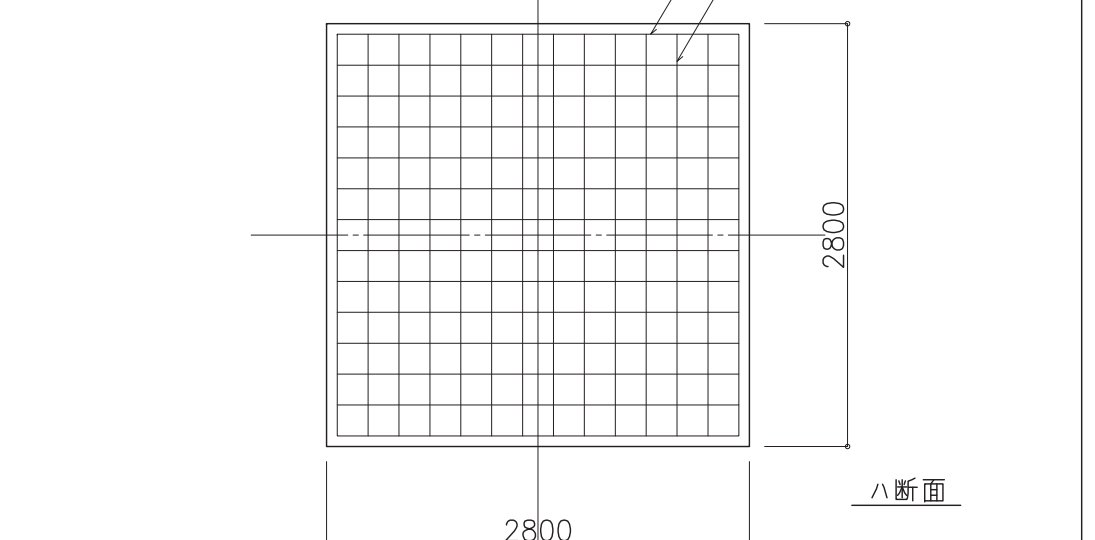
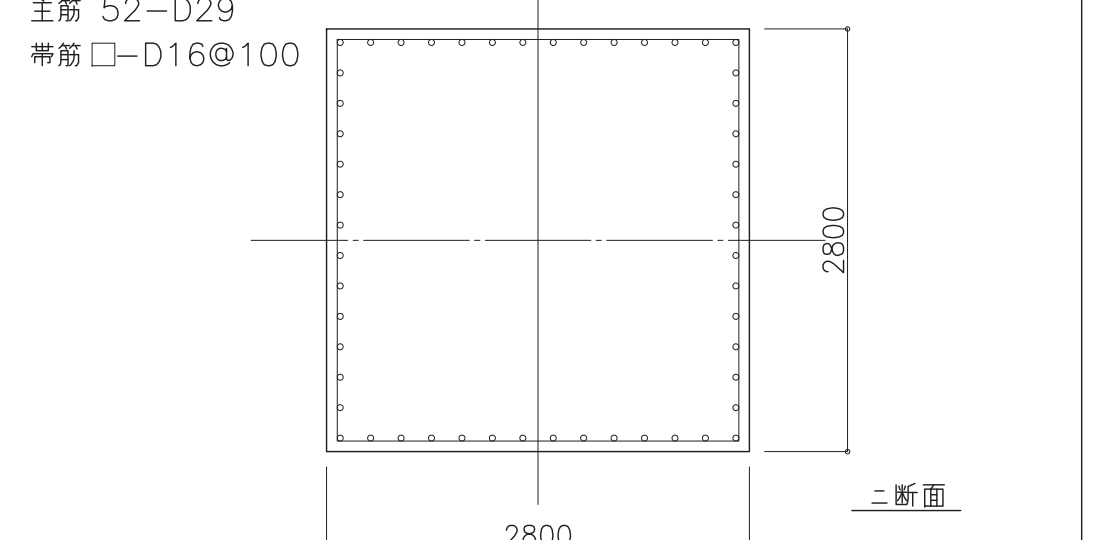
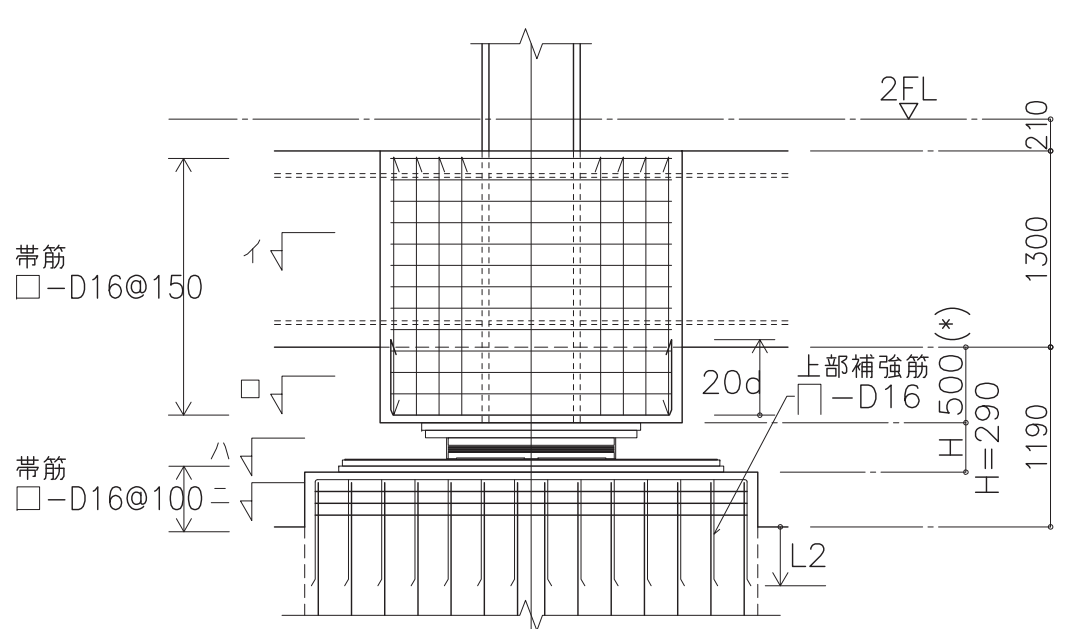
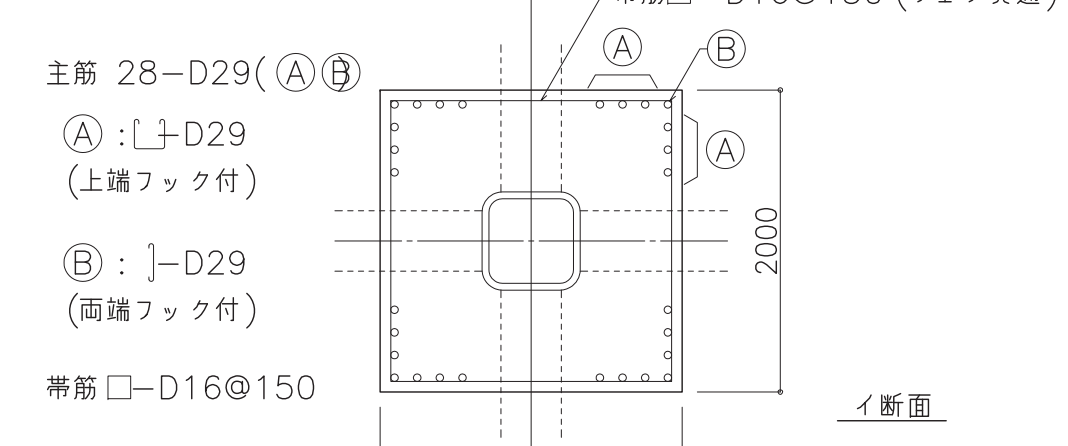
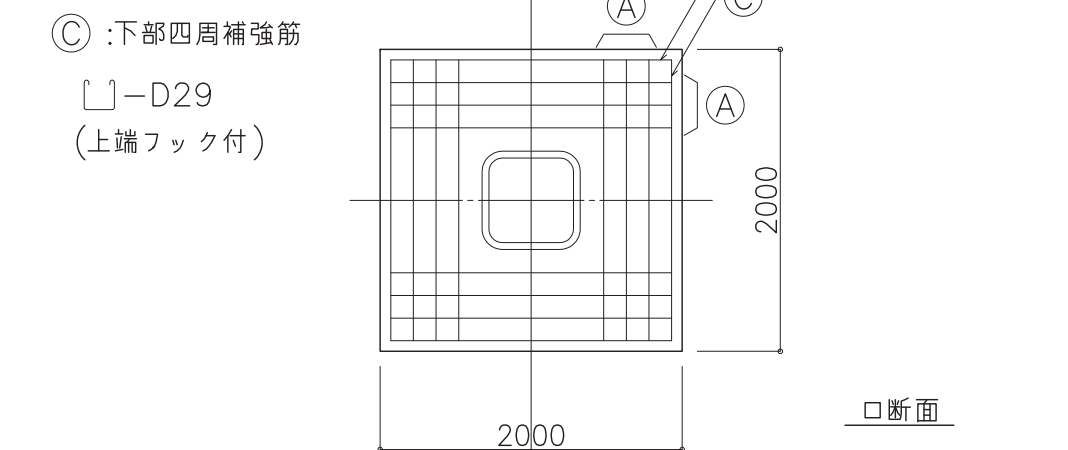
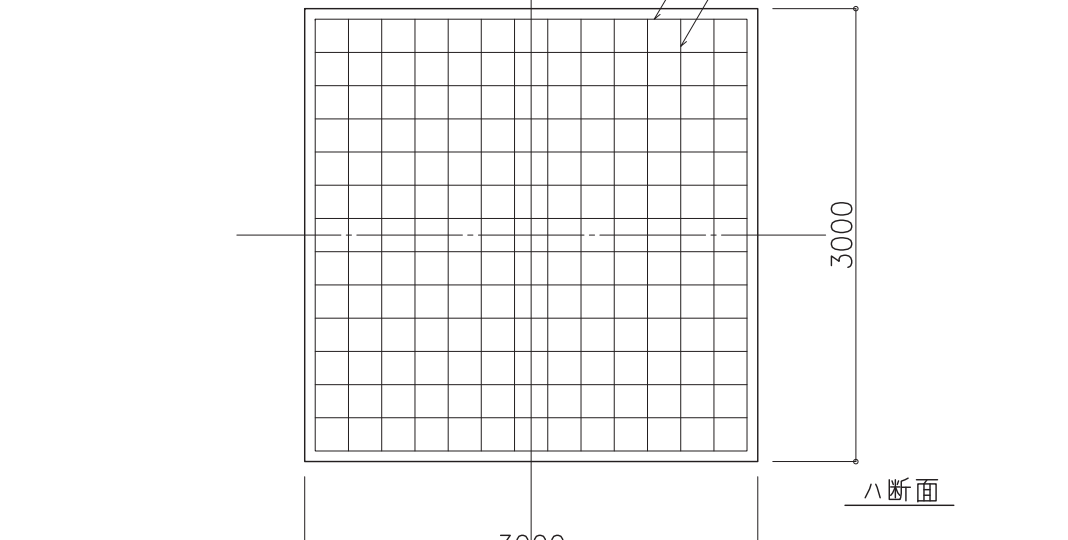
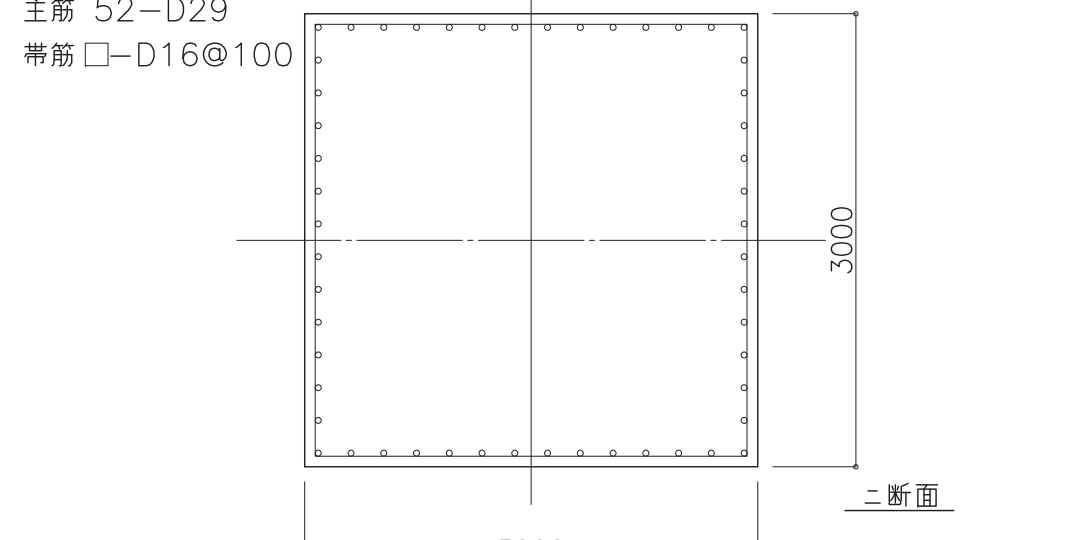
鳥取県立中央病院建替整備工事
(建築)

③ $\frac{33}{4-6}$

免震層階床梁伏図 (2)

0 - 140174 - A

		免震部材断面表(1)(弾性すべり支承)		A1:1/30 A3:1/60	注記)特記なき限り下記による。 1.角型、丸型のいずれを使用してもよいこととする。ただし、角型と丸型の混用は不可とする。 2.柱ベースプレートの板厚は、フェーシング加工後の板厚を示す。																
符 号	SS7				SS8				SS10				SS11				SS13				
	角型の場合		丸型の場合		角型の場合		丸型の場合		角型の場合		丸型の場合		角型の場合		丸型の場合		角型の場合		丸型の場合		
	積層ゴム部		700φ ,t=9.0x4層 ,G0.6		800φ ,t=7.0x5層 ,G0.6		800φ ,t=6.0x7層 ,G0.8		1000φ ,t=9.0x4層 ,G0.6		1000φ ,t=8.0x5層 ,G0.8		1100φ ,t=9.0x4層 ,G0.6		1100φ ,t=8.0x5層 ,G0.8		1300φ ,t=12.0x3層 ,G0.6		1300φ ,t=8.0x5層 ,G0.8		
	すべり材部		4x300□ ,PTFE		4x350□ ,PTFE		800φ ,充填材入りPTFE		4x450□ ,PTFE		1000φ ,充填材入りPTFE		4x450□ ,PTFE		1100φ ,充填材入りPTFE		9x350□ ,PTFE		1300φ ,充填材入りPTFE		
	取付フランジ		E-36(上部) E-28(下部すべり板)		E-45(上部) E-32(下部すべり板)		E-45(上部) E-32(下部すべり板)		E-45(上部) E-36(下部すべり板)		E-45(上部) E-40(下部すべり板)		E-45(上部) E-40(下部すべり板)		E-45(上部) E-40(下部すべり板)		E-50(上部) E-45(下部すべり板)		E-50(上部) E-45(下部すべり板)		
取付ボルト		長ナット 8-M36(L=150)		長ナット 12-M36(L=150)		長ナット 16-M36(L=150)		長ナット 16-M36(L=150)		長ナット 16-M36(L=150)		長ナット 16-M36(L=150)		長ナット 20-M36(L=150)		長ナット 20-M36(L=150)		長ナット 20-M36(L=150)			
仕 様	備考		防塵カバー付		備考		防塵カバー付		備考		防塵カバー付		備考		防塵カバー付		備考		防塵カバー付		
	上部ベースプレート 見下げ																				
	上部取付フランジ 見上げ																				
	下部すべり板 見下げ																				
下部基礎壁側ベースプレート 見上げ																					
巻工 2016_8_13 竣工 2018_10_31		完成図 構-5-20		注記)弾性すべり支承は特記仕様書26章及び建築工事共通仕様書付記事項26章に規定する仕様を満足するものとする。 ただし、本図に示すゴムシート・中間鋼板・弾性すべり支承取付フランジは当該仕様かつ大臣認定仕様を満足する場合、監理者との協議・承認により変更することがある。		注)1.鉄骨材種共通事項		印 鋼板及びH形鋼 △ 鋼板 S490B BCP325(CX材相当) STK490B t=40 TWP鋼 △ SS400 — — — ○ SM490A — — — ■ SM490C BCP325(CX材相当) — t=40 TWP鋼 ◆ — BCP385(CX材相当) HB1385 t=40 TWP鋼													
監理																		鳥取県立中央病院建替整備工事 (建築)		構 73 5 - 20	
施工		受注者																免震部材断面表(1)(弾性すべり支承)		No. O-140174-A	

免震部材断面表(2)(弾性すべり支承基礎)		A1:1/50 A3:1/100	注) 1.Hは製品高さ(ベースプレート含む)を示す。 2.2階大梁レベルが異なる場合もこれにならない、(*)寸法で調整すること。	3.基礎免震部分のすべり支承基礎は、杭基礎フーチングと兼ねる。							
弾性すべり支承基礎											
SS7											
											
主筋 20-D25(A ㊟) A : ⊔-D25 (上端フック付) B : ⊔-D25 (両端フック付) 帯筋 □-D16@150											
											
C : 下部四周補強筋 ⊔-D25 (上端フック付)											
											
											
主筋 44-D25 帯筋 □-D16@100											
											
SS8											
											
主筋 20-D25(A ㊟) A : ⊔-D25 (上端フック付) B : ⊔-D25 (両端フック付) 帯筋 □-D16@150											
											
C : 下部四周補強筋 ⊔-D25 (上端フック付)											
											
											
主筋 44-D25 帯筋 □-D16@100											
											
SS10											
											
主筋 20-D29(A ㊟) A : ⊔-D29 (上端フック付) B : ⊔-D29 (両端フック付) 帯筋 □-D16@150											
											
C : 下部四周補強筋 ⊔-D29 (上端フック付)											
											
											
主筋 52-D29 帯筋 □-D16@100											
											
SS11											
											
主筋 20-D29(A ㊟) A : ⊔-D29 (上端フック付) B : ⊔-D29 (両端フック付) 帯筋 □-D16@150											
											
C : 下部四周補強筋 ⊔-D29 (上端フック付)											
											
											
主筋 52-D29 帯筋 □-D16@100											
											
SS13											
											
主筋 28-D29(A ㊟) A : ⊔-D29 (上端フック付) B : ⊔-D29 (両端フック付) 帯筋 □-D16@150											
											
C : 下部四周補強筋 ⊔-D29 (上端フック付)											
											
											
主筋 52-D29 帯筋 □-D16@100											
											
着工 2016. 8. 13 竣工 2018. 10. 31 監理 施工	完成図 構-5-21		受注者						鳥取県立中央病院建替整備工事 (建築)		構 74 5 - 21
免震部材断面表(2)(弾性すべり支承基礎)										NO. O-140174-A	

[illegible]

着工	2016. 8. 13	完成図 構-5-22	受注者	注記) 積層ゴムアイソレータは特記仕様書26章及び建築工事共通仕様書付記事項26章に規定する仕様を満足するものとする。 ただし、本図に示すゴムシート・中間鋼板・アイソレータ取フランジは当該仕様を満足する場合、監理者との協議・承認により変更することがある。	注) 1. 鉄骨材種共通事項	印 鋼板及びH形鋼 角形鋼管 円形鋼管 備 考	
----	-------------	------------	-----	--	----------------	-------------------------	--	--	
免震部材断面表(4)(積層ゴムアイソレーター基礎,直動転がり支承基礎)				A1:1/50 A3:1/100		注) 1.Hは製品高さ(ベースプレート含む)を示す。 2.2階大梁レベルが異なる場合もこれにない、(*)寸法で調整すること。	
積層ゴムアイソレーター基礎				直動転がり支承基礎			
IS11L				Sn11			
主筋 20-D25(ⒶⒷ) Ⓐ:└┐D25 (上端フック付) Ⓑ:└┐D25 (両端フック付) 帯筋 □-D16@150 (ウェブ貫通) イ断面 大梁、片持梁が取り付け付かない部位はジャッキアップ用補強鉄骨としてWH-1000x300x36x25を設ける Ⓒ:下部四周補強筋 └┐-D25 (上端フック付) 口断面 ハ断面 ニ断面 主筋 28-D29 帯筋 □-D16@100				主筋 20-D25(ⒶⒷ) Ⓐ:└┐D25 (上端フック付) Ⓑ:└┐D25 (両端フック付) 帯筋 □-D16@150 (ウェブ貫通) イ断面 大梁、片持梁が取り付け付かない部位はジャッキアップ用補強鉄骨としてWH-1000x300x36x25を設ける Ⓒ:下部四周補強筋 └┐-D25 (上端フック付) 口断面 ハ断面 ニ断面 主筋 28-D29 帯筋 □-D16@100			
				CLB50			
				注) 支承の向きは伏図による。			
				主筋 24-D25(ⒶⒷ) Ⓐ:└┐D25 (上端フック付) Ⓑ:└┐D25 (両端フック付) 帯筋 □-D16@150 (ウェブ貫通) イ断面 大梁、片持梁が取り付け付かない部位はジャッキアップ用補強鉄骨としてWH-1000x300x36x25を設ける Ⓒ:下部四周補強筋 └┐-D25 (上端フック付) 口断面 ハ断面 ニ断面 主筋 36-D25 帯筋 Ⅲ-D16@100			
				CLB78			
				注) 支承の向きは伏図による。			
				主筋 28-D29(ⒶⒷ) Ⓐ:└┐D29 (上端フック付) Ⓑ:└┐D29 (両端フック付) 帯筋 □-D16@150 (ウェブ貫通) イ断面 大梁、片持梁が取り付け付かない部位はジャッキアップ用補強鉄骨としてWH-1000x300x36x25を設ける Ⓒ:下部四周補強筋 └┐-D29 (上端フック付) 口断面 ハ断面 ニ断面 主筋 36-D29 帯筋 Ⅲ-D16@100			
				CLB100			
				注) 支承の向きは伏図による。			
				主筋 28-D29(ⒶⒷ) Ⓐ:└┐D29 (上端フック付) Ⓑ:└┐D29 (両端フック付) 帯筋 □-D16@150 (ウェブ貫通) イ断面 大梁、片持梁が取り付け付かない部位はジャッキアップ用補強鉄骨としてWH-1000x300x36x25を設ける Ⓒ:下部四周補強筋 └┐-D29 (上端フック付) 口断面 ハ断面 ニ断面 主筋 36-D29 帯筋 Ⅲ-D16@100			
若工 2016. 8. 13 竣工 2018. 10. 31 監理 施工		完成図 構-5-23		受注者			
						鳥取県立中央病院建替整備工事 (建築)	
						免震部材断面表(4) (積層ゴムアイソレーター基礎,直動転がり支承基礎)	
						編 76 5 - 23 No. O-140174-A	